

令和 8 年度

# 実施設計業務委託設計書

業務名 大山町拠点保育園照明LED化改修工事設計業務

業務場所 大山町赤坂、名和、末長地内



## 設 計 業 務 委 託 仕 様 書

1、実施年度	令和8年度
2、委託業務名	大山町拠点保育園照明LED化改修工事設計業務
3、業務場所	大山町赤坂、名和、末長地内
4、業務内容	設計業務 ①拠点保育園3園の既存園舎の照明をLEDに改修する実施設計業務を行う。 ②照明設備改修工事の積算業務も実施する。
5、業務基本条件	1) 建築関係法令に適合すること。 2) 現地を十分調査し、周辺環境に調和のとれた計画とし、業務へ反映すること。 3) 竣工後の維持管理が容易に行えるように配慮すること。 4) 経済的な設計に努めること。

大 山 町

## 設 計 業 務 委 託 仕 様 書

6、仕様	実施設計 公共建築・電気設備・機械設備工事標準仕様書「国土交通省大臣官房官庁営繕部」が
	監修する最新版を基本とする。また、建築数量積算基準・同解説(建築工事建築数量
	積算研究会の制定)などによる。
7、成果品(提出書類)	成果品は拠点保育園ごとに別冊とし、各園ごとに次のものを納品すること
	実施設計 ①設 計 図 面 ・ 原版二つ折り製本2部 ・ A3縮小版二つ折り製本2部
	・ ホッチキス止め1部 ・ A4版折り3部(起工、請負契約用)
	・ 電子データ(JWW)一式
	② 工 事 内 訳 書 ・ 金入り押印2部 ・ 金抜き数入り3部
	・ 電子データ(Excel)一式
	※金入りと金抜き数入りは分けること。
	③積 算 資 料 ・ 数量拾い出し ・ 単価根拠 ・ 専門業者見積書
	④ 打合せ記録簿

大 山 町

## 設 計 業 務 委 託 仕 様 書

8、発注者との協議	事業担当部署の担当者と十分に、かつ詳細に協議し、その都度速やかに内容を記録した書面で、
	双方確認すること。
9、業務時期	委託業務契約日から令和8年8月20日まで
	設計図書(ホッチキス止め、A4版折り、電子データ)と工事内訳書(金入り押印、金抜き数入り、
	電子データ)を提出すること。
10、工事名称	大山町拠点保育園照明LED化改修工事
11、特記事項	1) JIS規格に規定のある照度を確保すること。
	2) 添付している設計図は参考とし、現地と異なっている場合があるので現地確認を行うこと。

大 山 町



## 業 務 委 託 費 計 算 書


	B 経 費 = 直接人件費65% =	×	65%	=	円
	C 技術料 = 直接人件費×15% =	×	15%	=	円
7、委託費	A + B + C =	+	+	=	円
(基本業務)				改め	円
	消費税相当額 =	×	10%	=	円
				計	円

大 山 町



申請場所 西谷郡大山町赤坂767-2

附近見取図

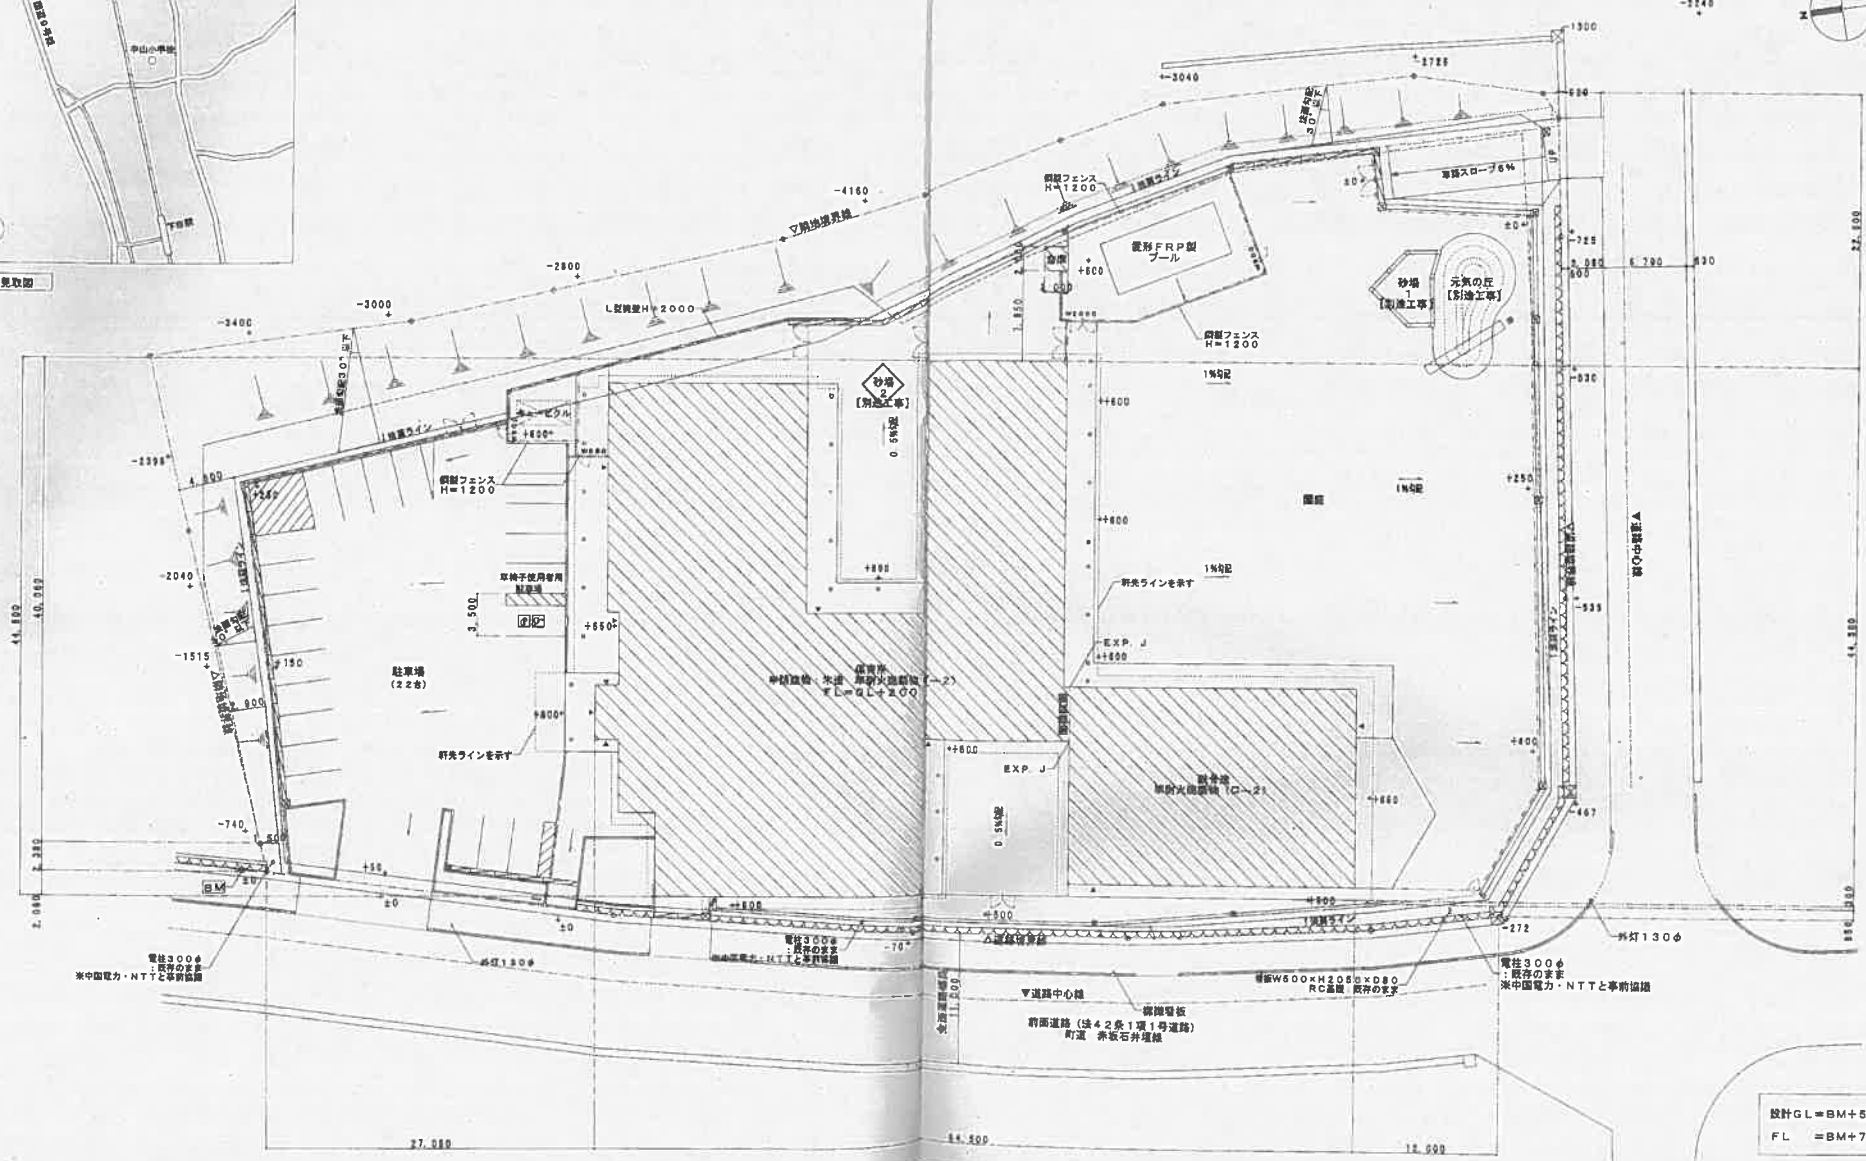


設計GL=BM+500  
FL = BM+700

・建築工事に伴う残土は町の指定処分場（大山町名和野坪田 距離10km）に処分すること。

大山町拠点保育園照明LED化  
改修工事設計業務

CHECK	DRAW	SCALE	TITLE	TOTAL
		1:300	中山地区拠点保育園施設改修工事	
			配管図・附近見取図（完成図）	N° A - 05

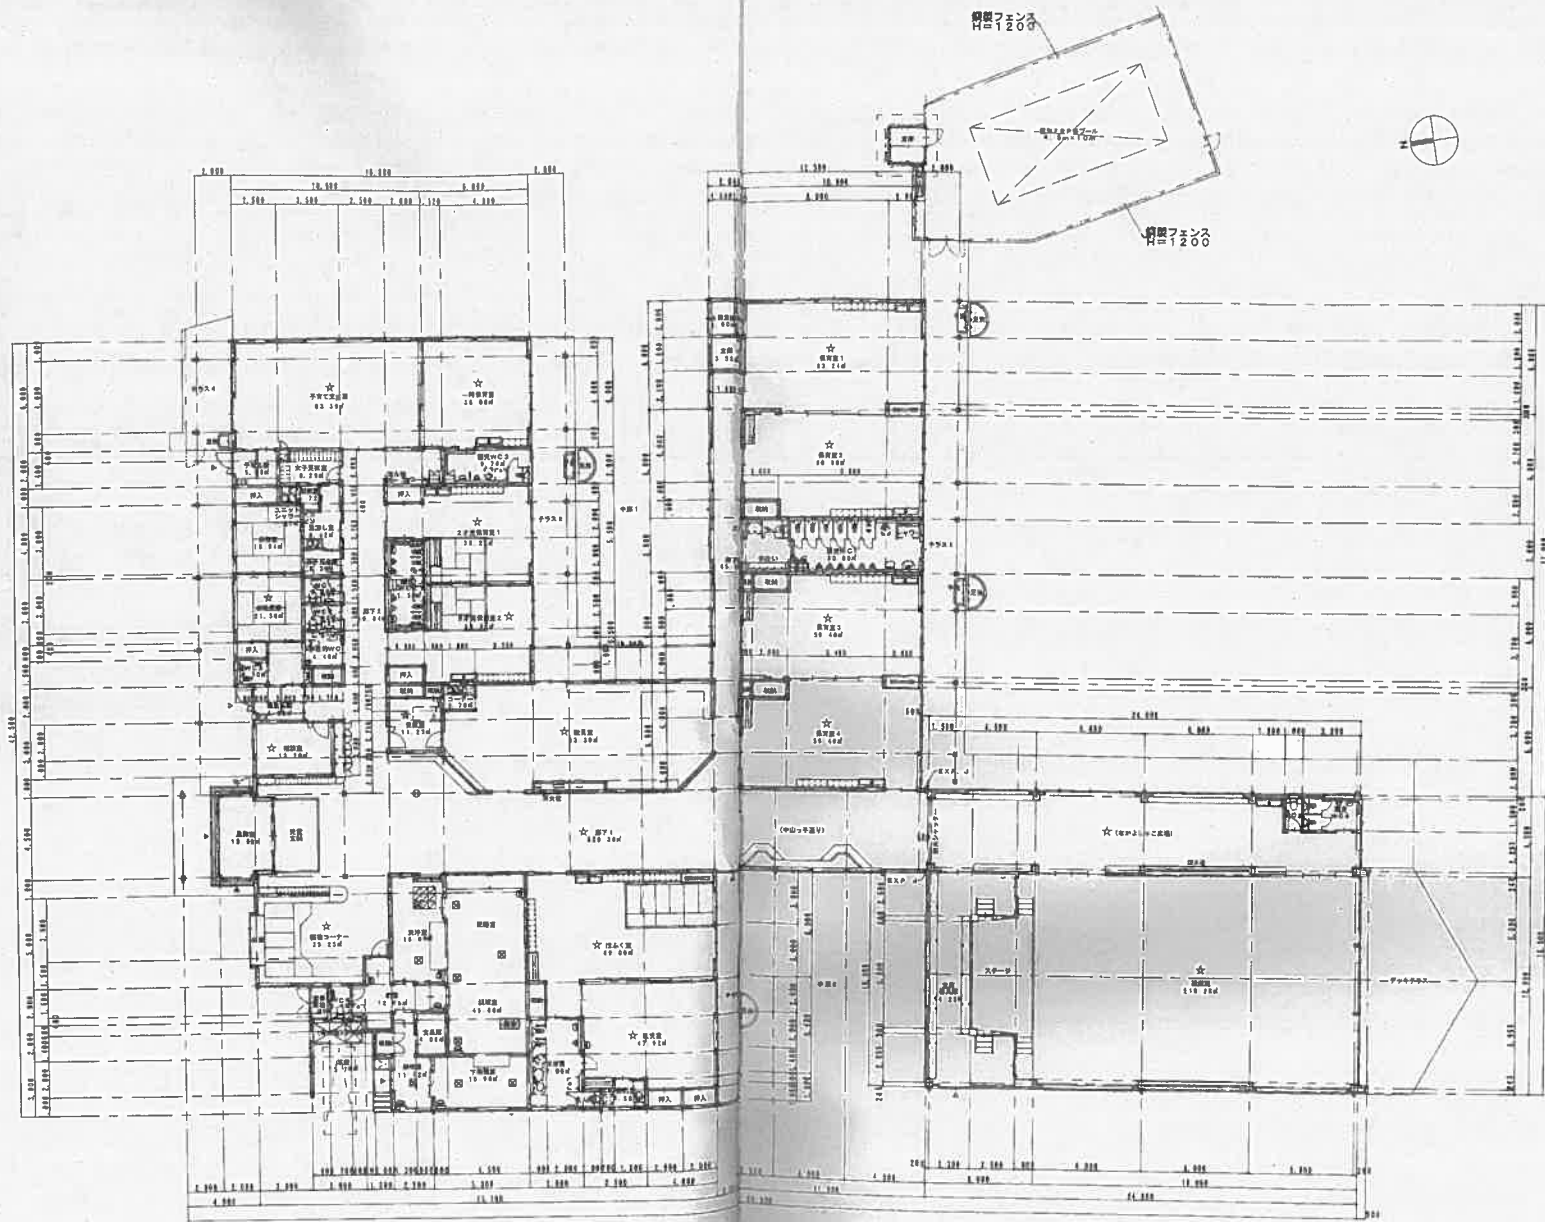


☆: 化学物質の温度測定場所を示す。(18ヶ所)

大山町拠点保育園照明LED化  
改修工事設計業務

CHECK	DRAW	SCALE	TITLE	TOTAL
		1:200	中山地区拠点保育所修繕工事 平面図 (完成図)	** A 11





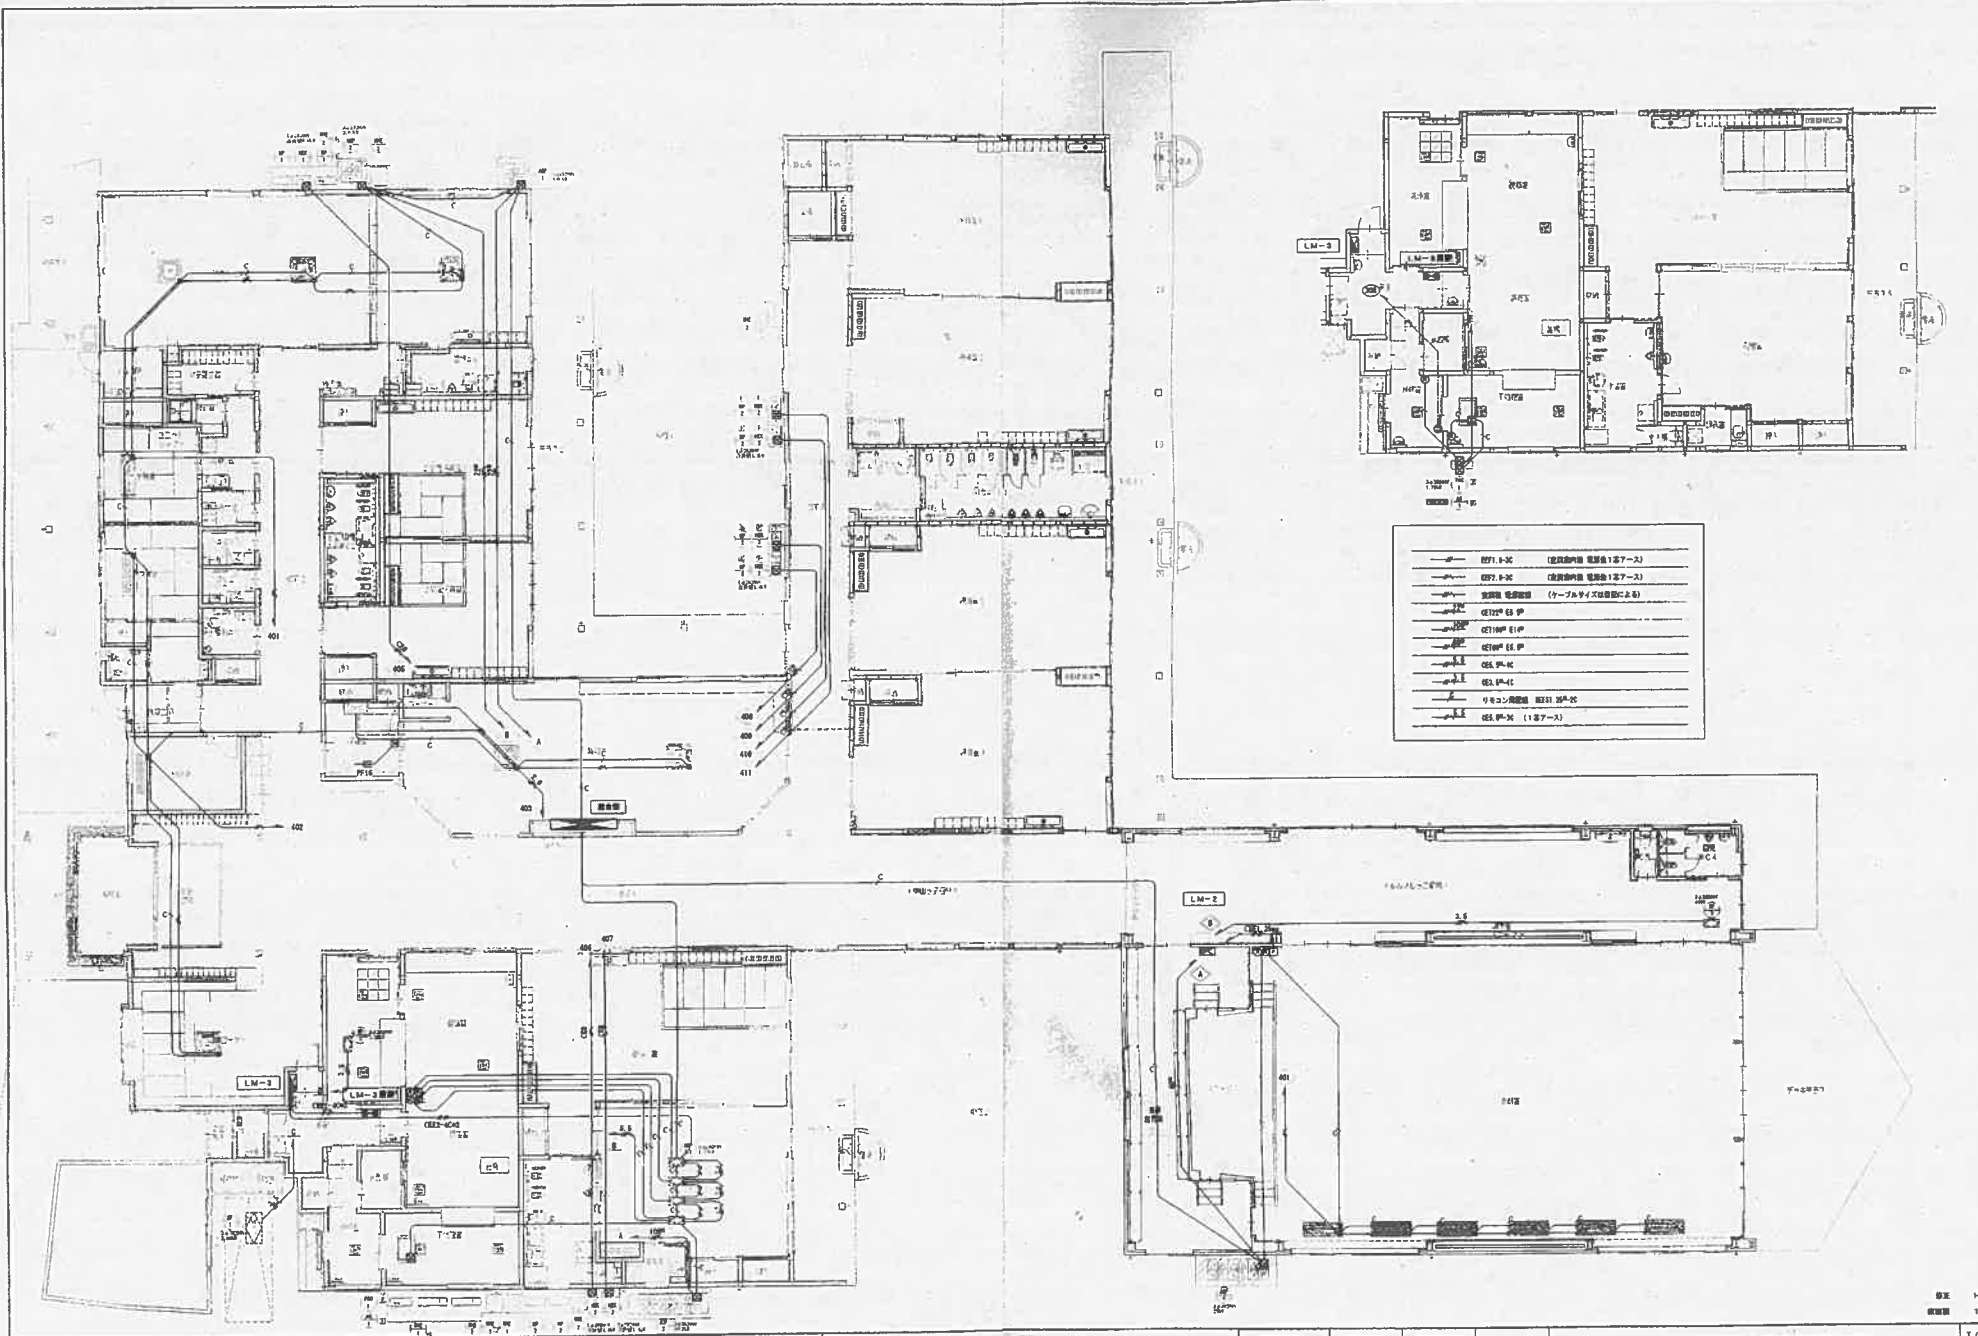



大山町拠点保育園照明LED化  
 改修工事設計業務

CHECK	DRAW	SCALE	TITLE	中山地区拠点保育園建築工事	TOTAL
		1:100	NAME	動力設備 平面図	N. E 8 - 22

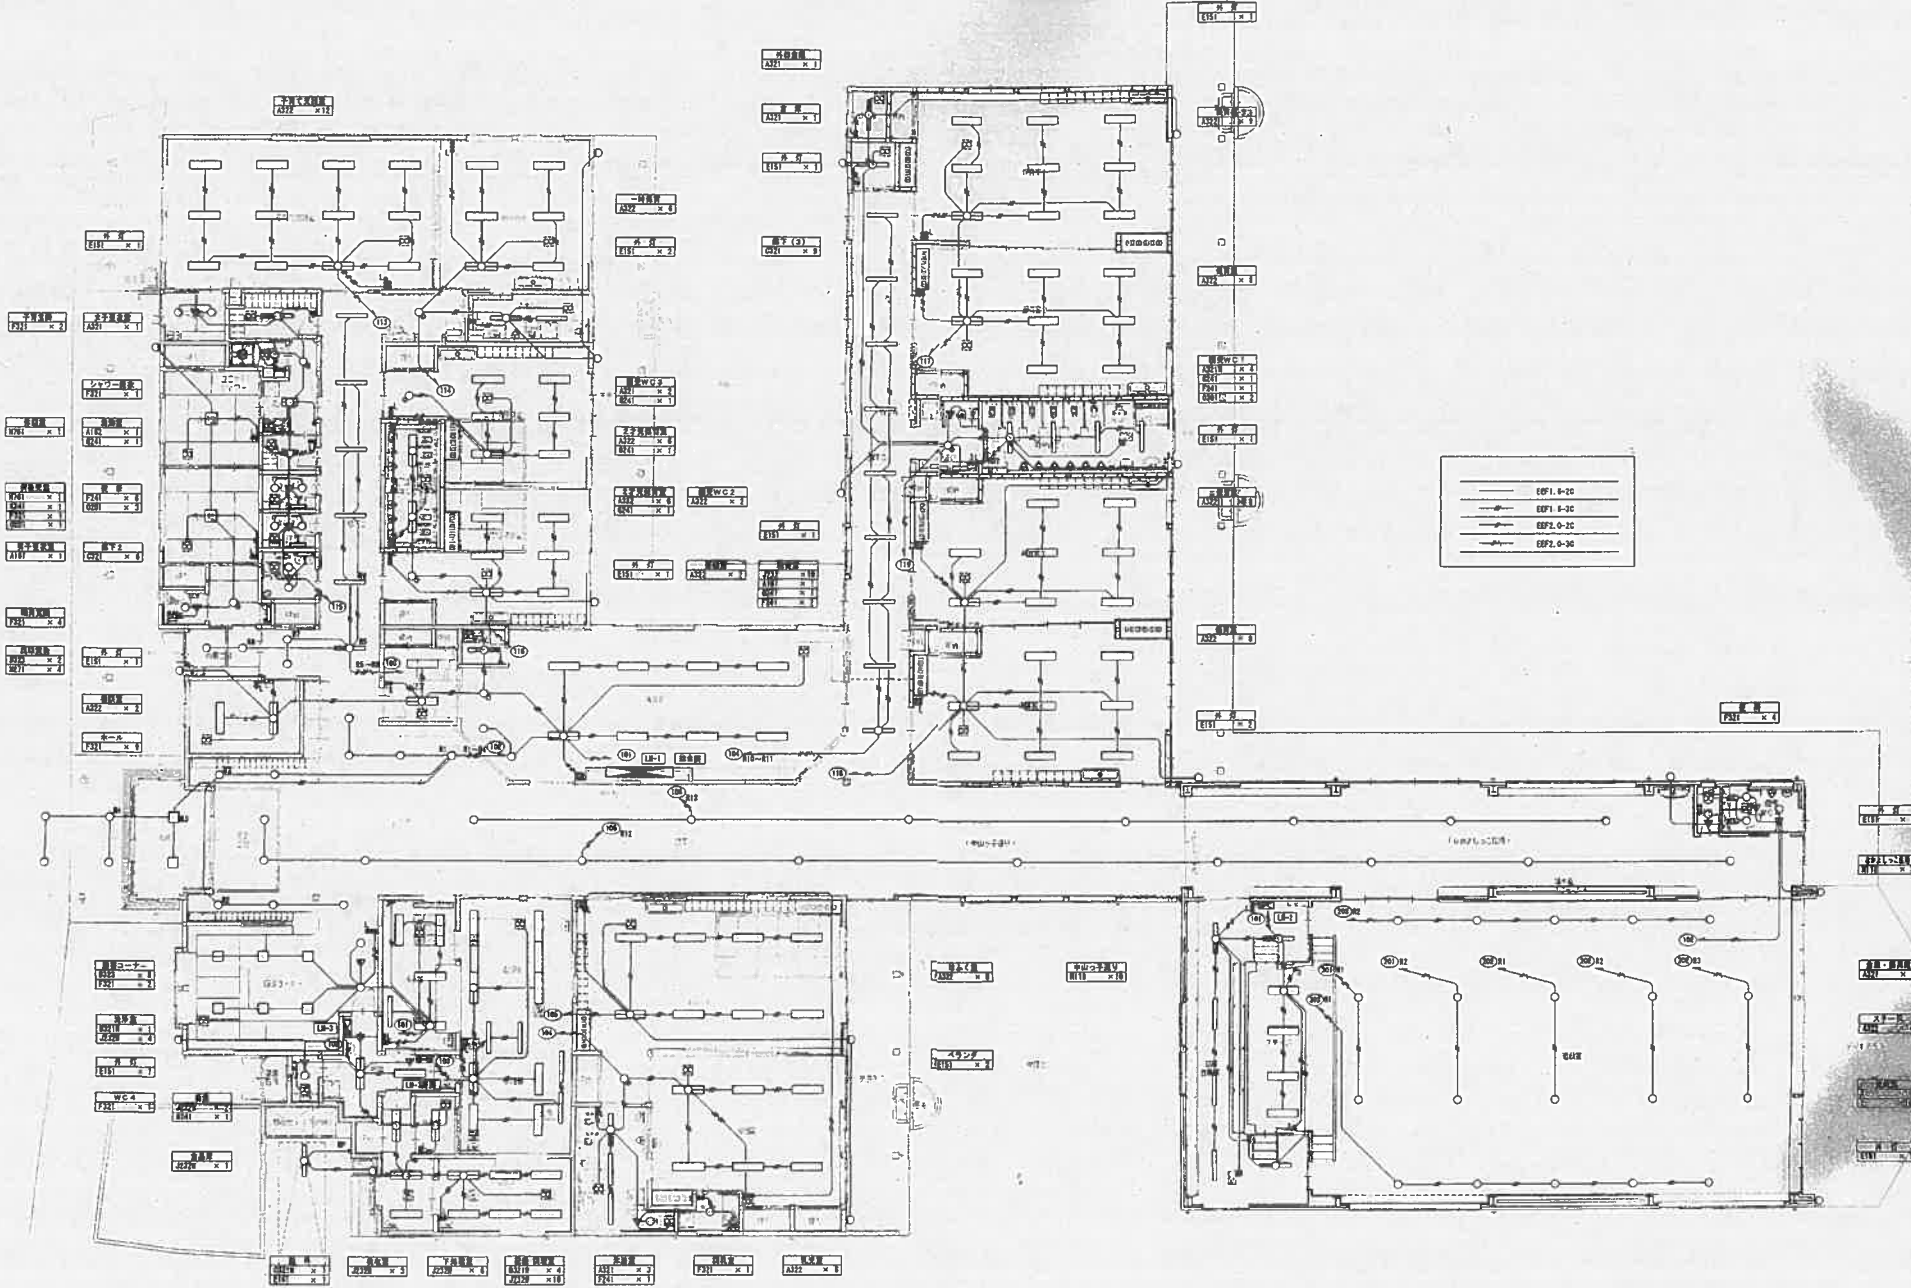

——— EP1 E-20  
 ——— EP1 E-20  
 ——— EP2 E-20  
 ——— EP2 E-30









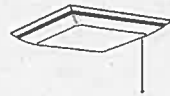



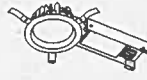
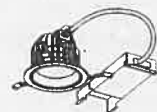
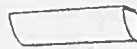
大山町拠点保育園照明LED化  
 改修工事設計業務

CHECK	DRAW	SCALE	TITLE
		1:100	
			NAME

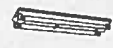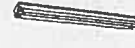中山地区拠点保育所建築工事  
 電灯設備 平面図

TOTAL
N <sup>o</sup> E
12 - 22

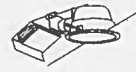照明器具表


 FSS9-161-PH FSS9-162-PH A161 HF18W×1 富士屋 (暗帳形器具) A162 HF18W×2 富士屋 (暗帳形器具)	 FSS9-321-PH FSS9-322-PH FSS9-PM321-PH A321 HF32W×1 富士屋 (暗帳形器具) A322 HF32W×2 富士屋 (暗帳形器具) A321W HF32W×1 富士屋 (暗帳形器具) WP	 FSS8MPA-321PH B321W HF32W×1 L57 WP SUS	 型 FHR-41857-PH9 FRS27MPA-321PH C321 HF32W×1 富士屋 C321W HF32W×1 富士屋 WP SUS	 FRF9-P323 D323 F32W×8 富士屋	 型 SF813135Z E151 F15W×1 フラケット WP SUS (高さが入り入量センサー付)
FHT32W×1 ダウンライト  FRS23-H241 FRS23-H321 F241 F24W×1 ダウンライト F321 F32W×1 ダウンライト	 型 FHD-2101SY-P08 G241 F24W×1 ダウンライト 人感センサー付	 型 FVH4588EM H761 F76W×1 巻戻センサー付		 HEPHAS 巻戻 J232 LED23W-2 J232W LED23W-2 防炎型 SUS	 パソニック エレキイトXY5841 巻戻センサー付 K241W LED24W×1 ダウンライト
 パソニック エレキイトXY5522H 巻戻センサー付 L241W LED24W×1 防炎型	 型 LEDD-20801HL-L58 M271 LED 27W×1 ダウンライト 納期短	 型 LEDD-90001W-LDS N118 LED118W×1 ダウンライト 巻戻センサー付	 型 SF8138012 O201 20W×1 防炎型 2H 159-ライト		

大山町拠点保育園照明LED化  
改修工事設計業務

CHECK	DRAW	SCALE	TITLE
		No Scale	NAME

中山地区拠点保育園建築工事  
照明器具表

TOTAL  
No. E  
11 - 22

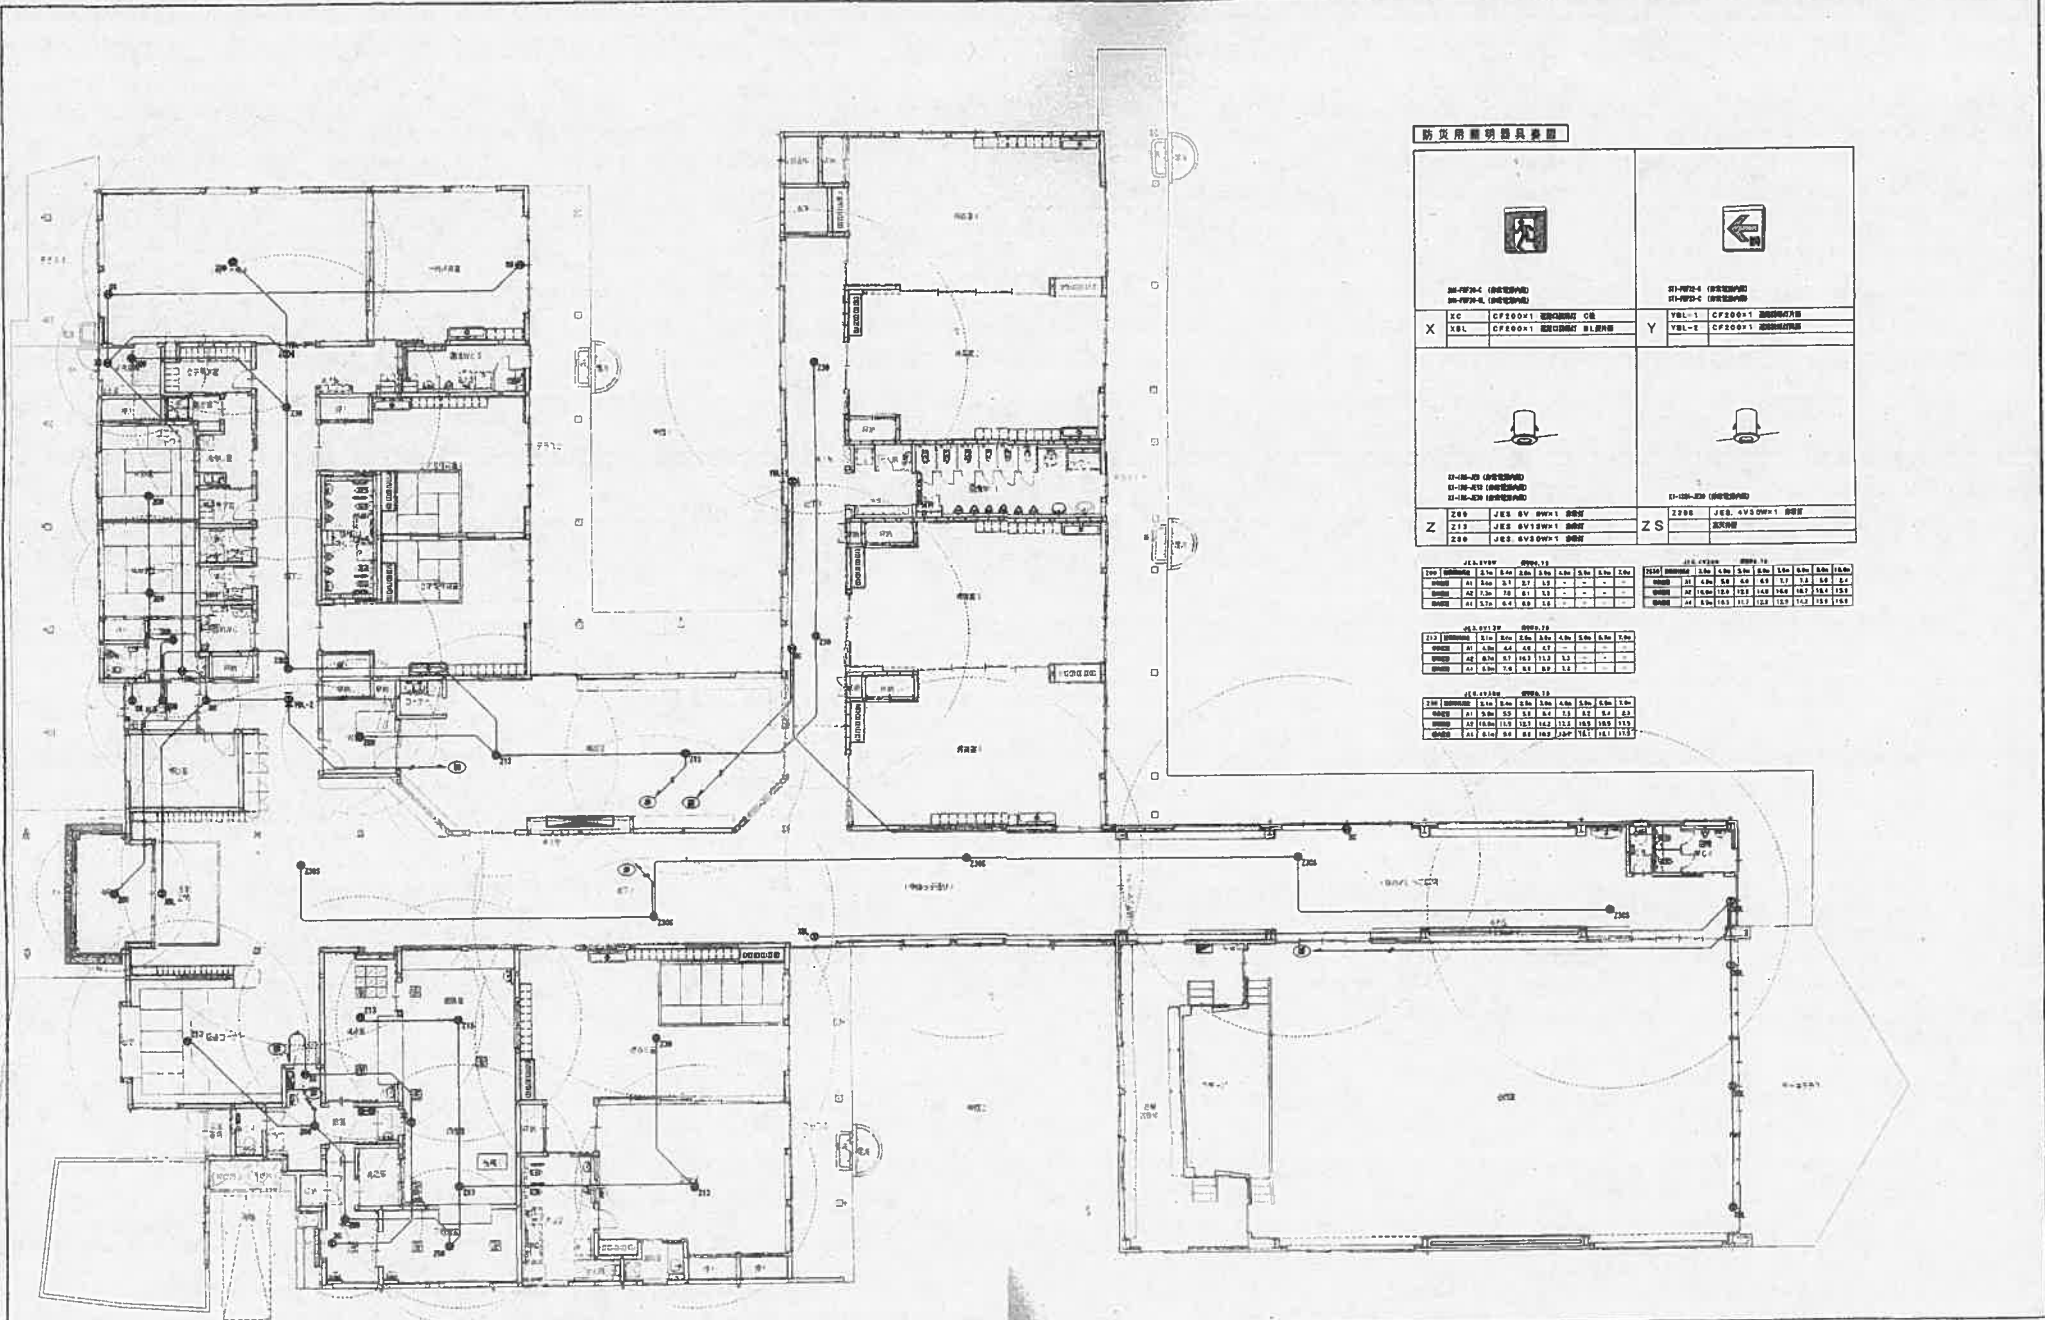



防炎用照明器具表


JES 0V10W 器具										JES 0V10W 器具										


大山町拠点保育園照明LED化  
改修工事設計業務

CHECK	DRAW	SCALE	TITLE	中山地区拠点保育所建築工事	TOTAL
		1:100	NAME	非常灯・誘導灯設備 平面図	N 13 E 22

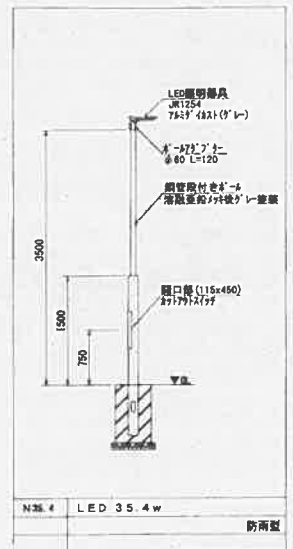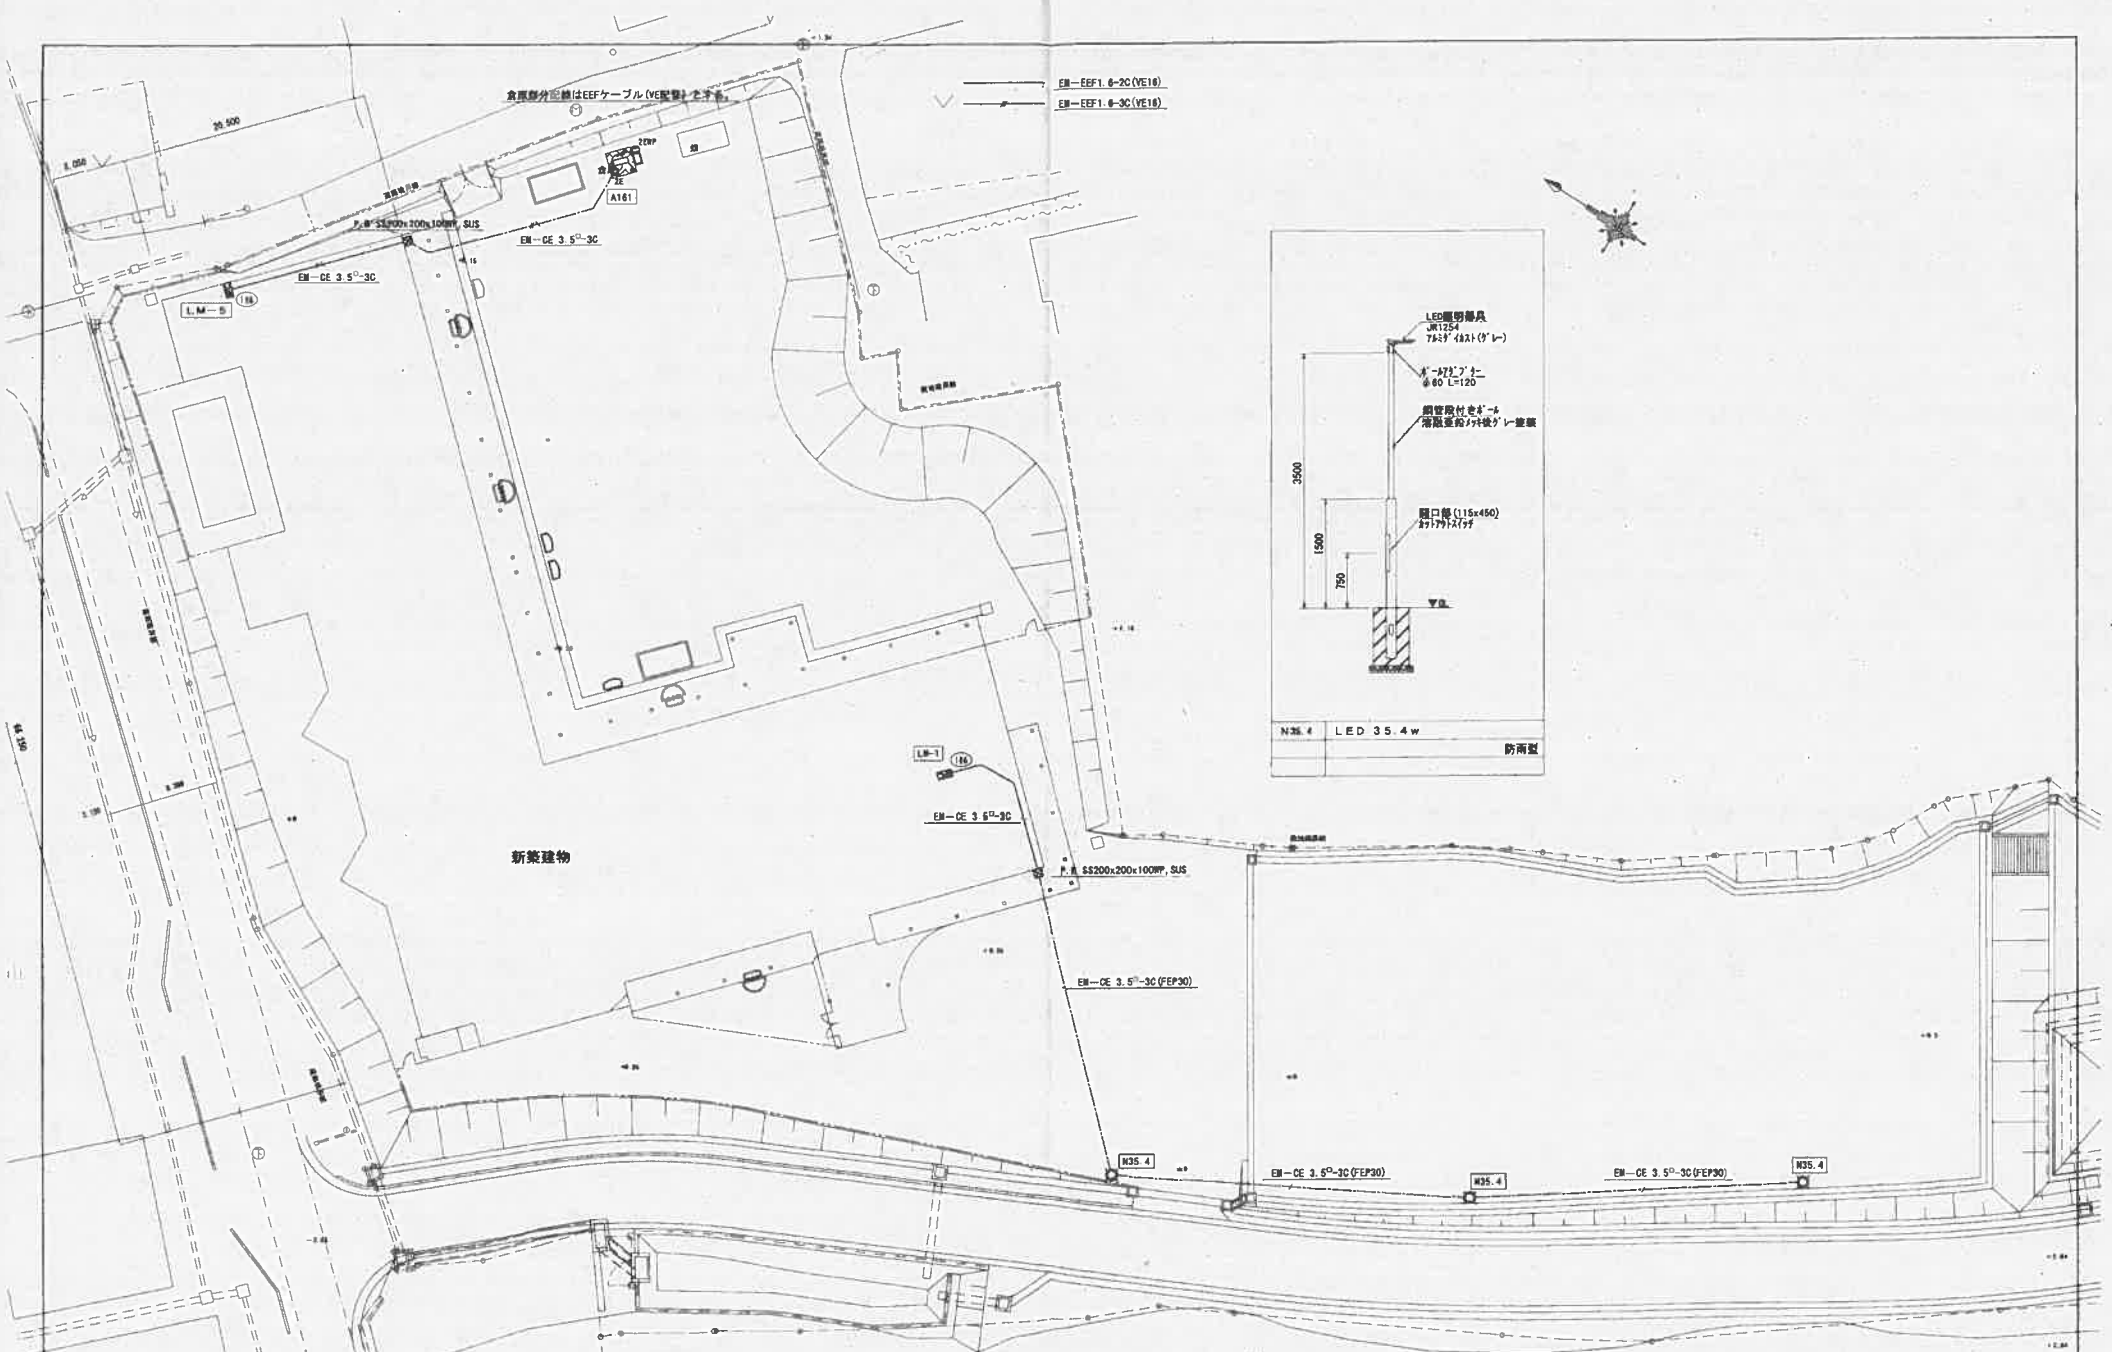

大山町拠点保育園照明LED化  
改修工事設計業務


CHECK	DRAW	SCALE	TITLE	名和地区拠点保育園建設工事	TOTAL
		1:300	NAME	配置図	** E 7 - 22

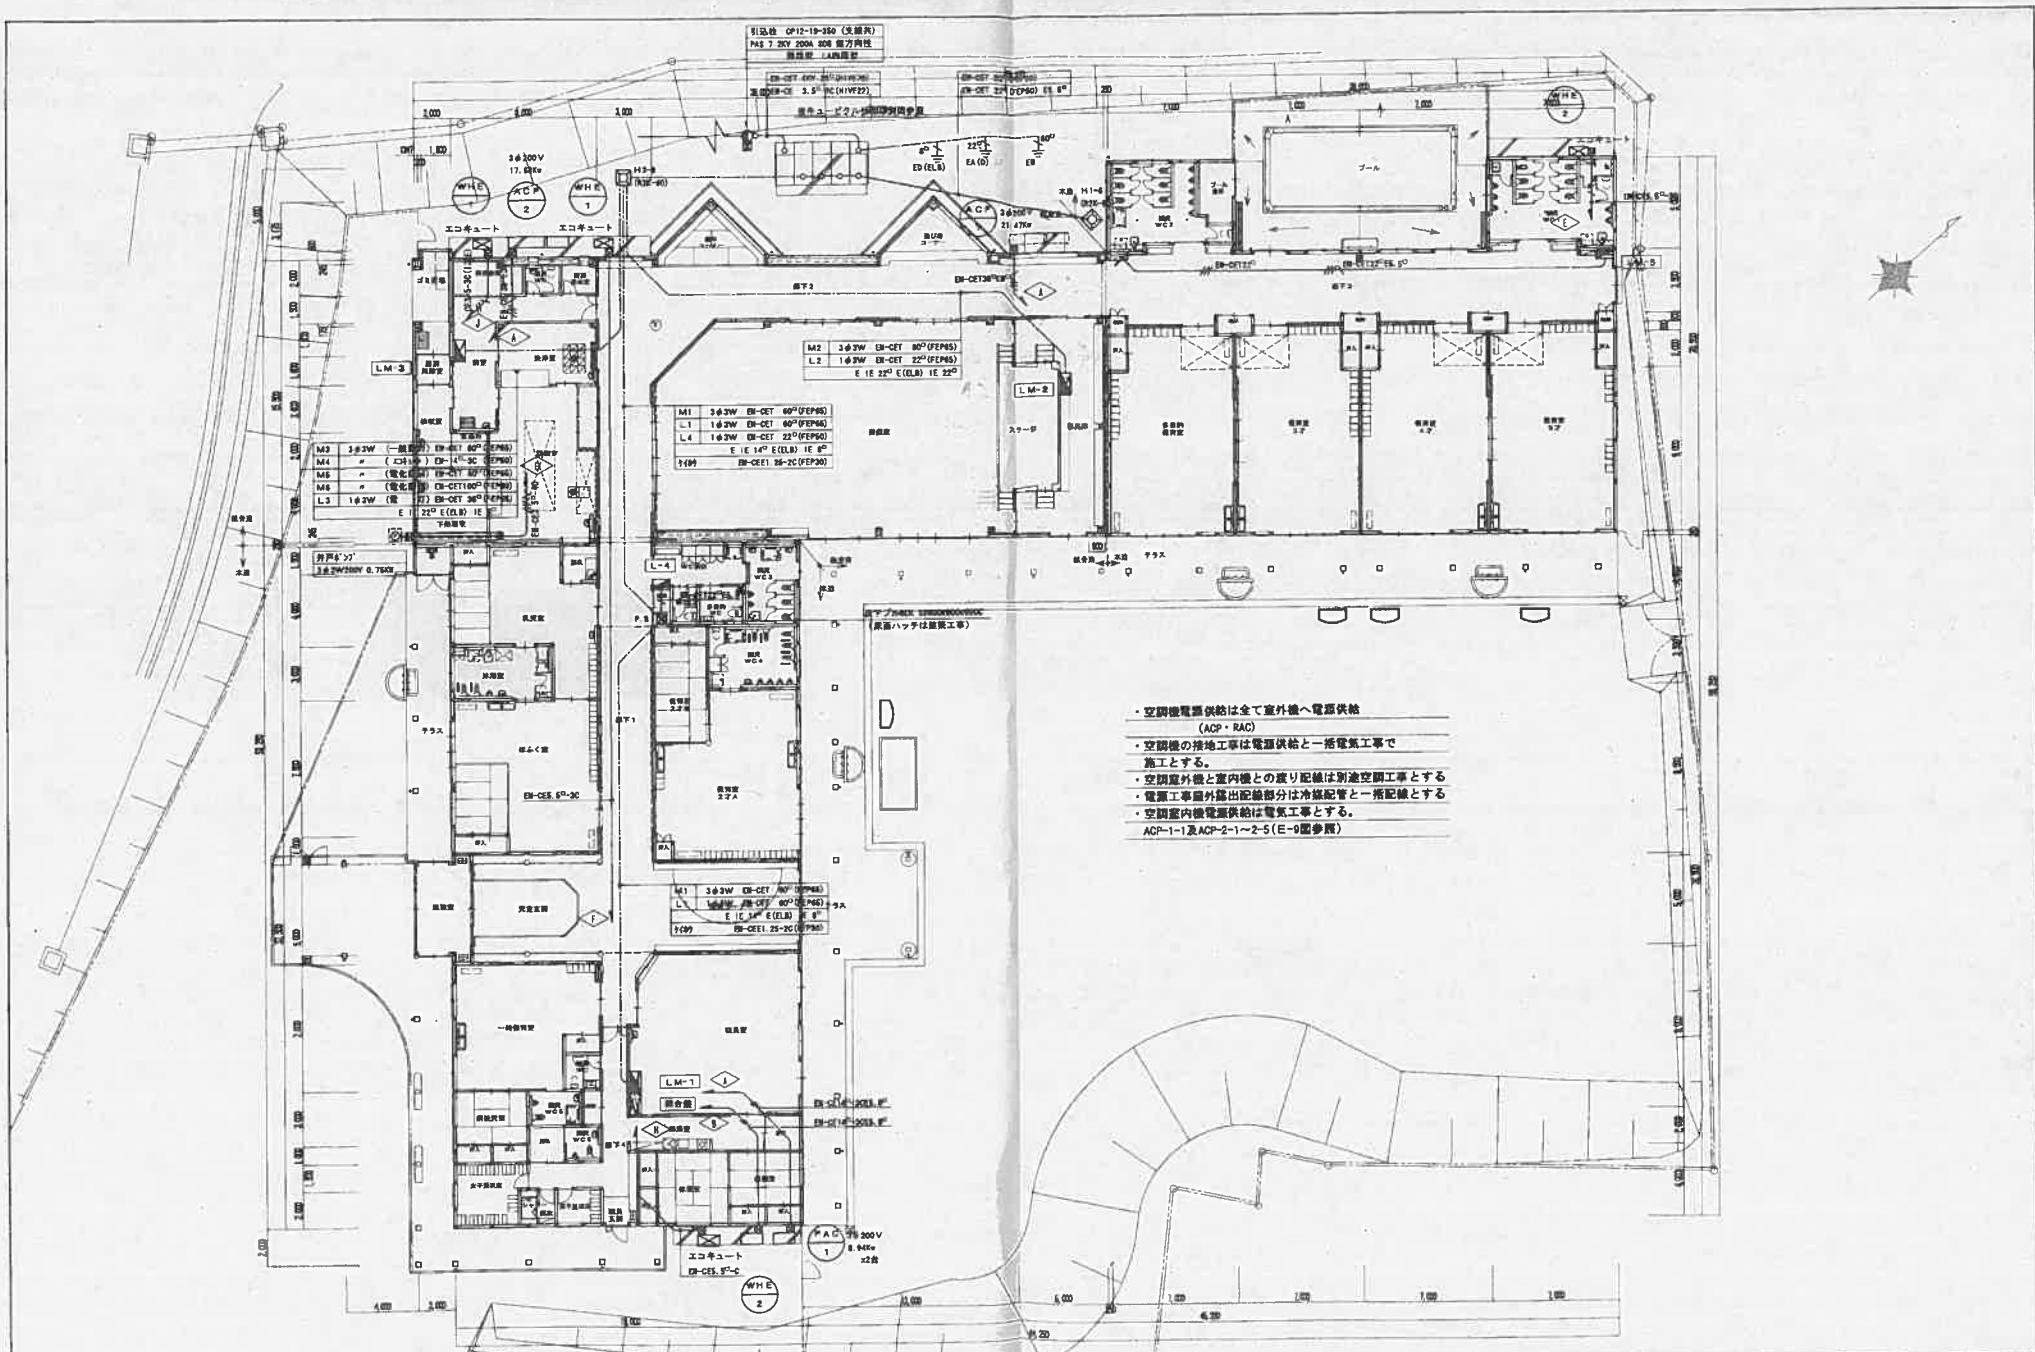

- ・空調機電源供給は全て室外機へ電源供給 (ACP・RAC)
  - ・空調機の接地工事は電源供給と一括電気工事として施工とする。
  - ・空調室外機と室内機との配線は別途空調工事とする
  - ・電源工事用配線出配線部分は冷媒配管と一括配線とする
  - ・空調室内機電源供給は電気工事とする。
- ACP-1-1及ACP-2-1~2-5(E-0図参照)

大山町拠点保育園照明LED化  
改修工事設計業務

CHECK	DRAW	SCALE	TITLE	TOTAL
		1:200	名和地区拠点保育園建設工事 幹線動力設備平面図	N 4 E 22



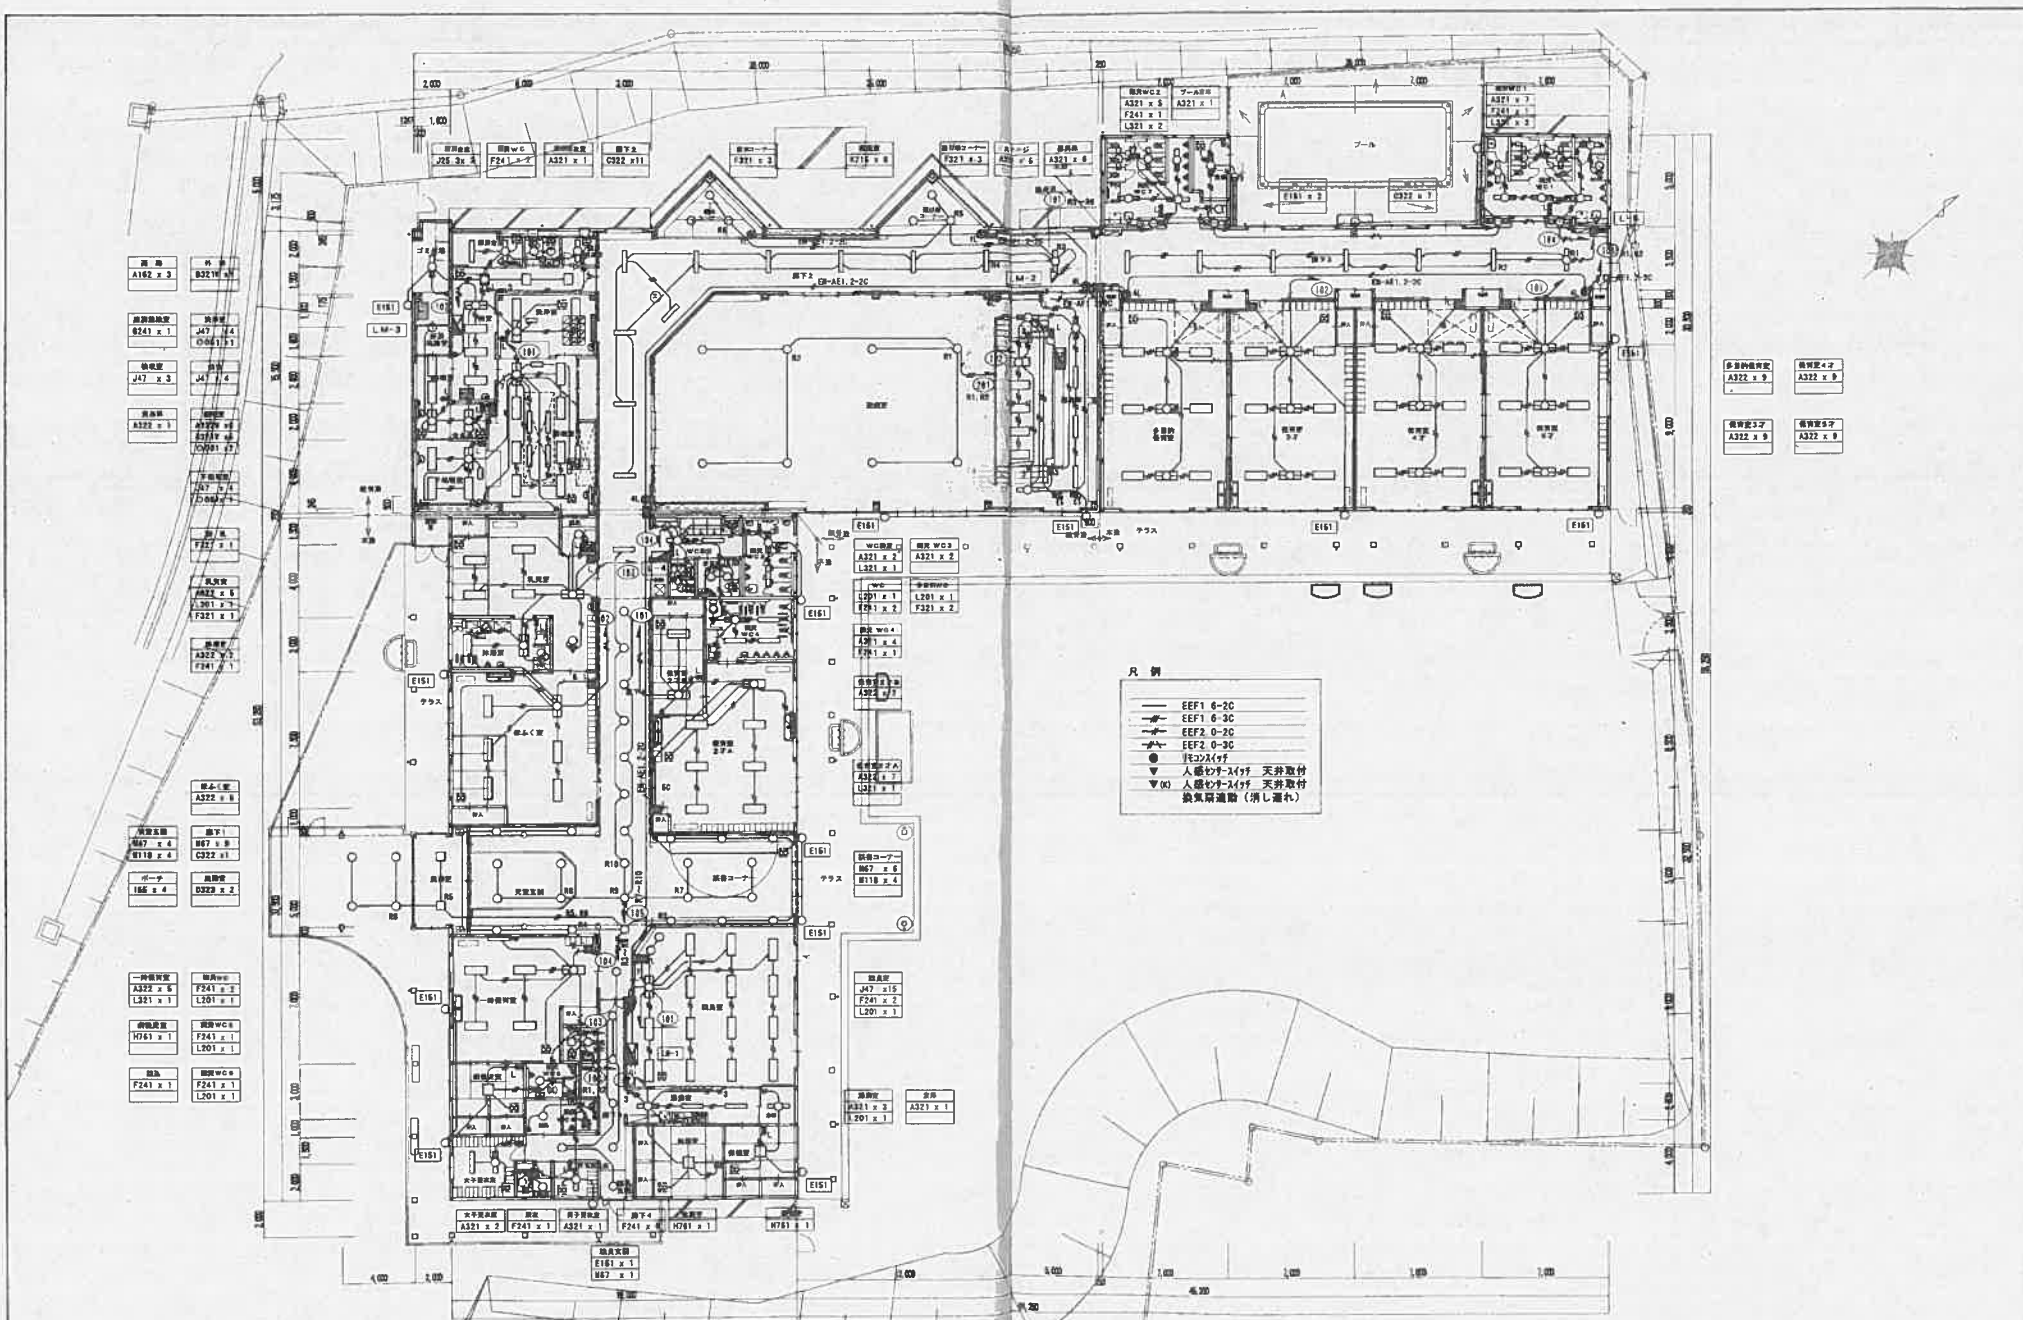


- 凡例
- EEF1 6-20
  - EEF1 6-30
  - EEF2 0-20
  - EEF2 0-30
  - リモコン付
  - ▼ 人感センサー付 天井取付
  - ▽(M) 人感センサー付 天井取付  
換気扇連動 (消し忘れ)

大山町拠点保育園照明LED化  
改修工事設計業務

CHKFR	DRWR	SCALE	TITLE	名和地区拠点保育所建設工事	TOTAL
		1:200	NAME	電灯設備平面図	N/A
					12-22

分電盤仕様

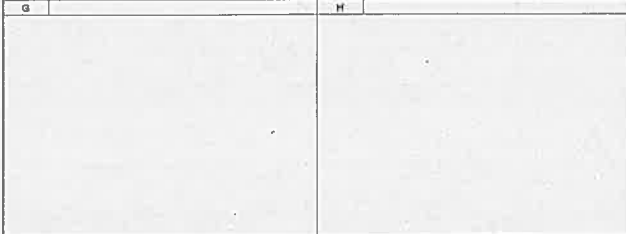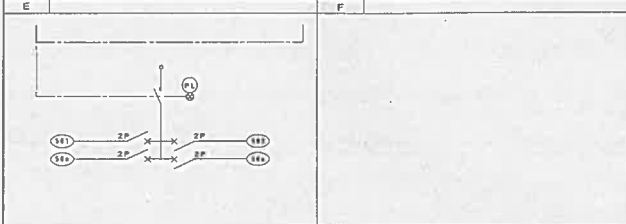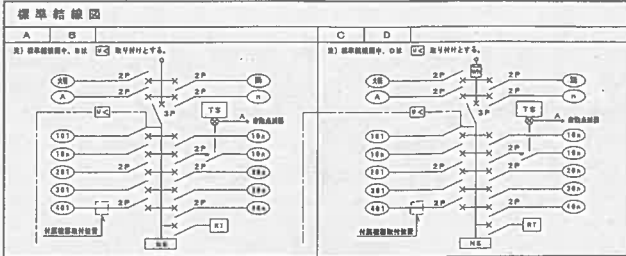


注記 (Notes):

1. 設備種別、特記なき限り仕様表下記による。
2. 負荷容量に於いて (W<sub>0</sub>) はランプワット数を示す。
3. 設備番号は下記による。

分電盤リスト (NO. 1)














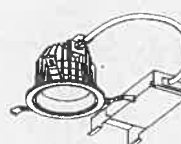
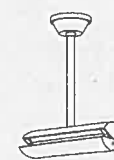




照明器具立面

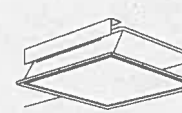\* 要項は参考とする。

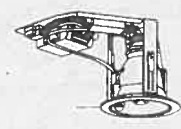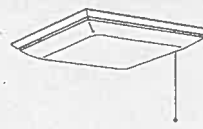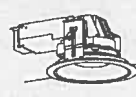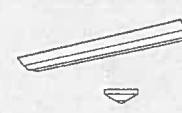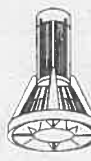
 <p>FSS9-161-PH FSS9-162-PH</p> <table border="1"> <tr> <td>A</td> <td>A181</td> <td>HF16W×1</td> <td>富士製 (標準配線型)</td> </tr> <tr> <td></td> <td>A182</td> <td>HF16W×2</td> <td>富士製 (標準配線型)</td> </tr> </table>	A	A181	HF16W×1	富士製 (標準配線型)		A182	HF16W×2	富士製 (標準配線型)	 <p>FSS9-321-PH FSS9-322-PH FSS9-MPA-322-PH (調光器付ランプ付)</p> <table border="1"> <tr> <td>A</td> <td>A321</td> <td>HF32W×1</td> <td>富士製 (標準配線型)</td> </tr> <tr> <td></td> <td>A322</td> <td>HF32W×2</td> <td>富士製 (標準配線型)</td> </tr> <tr> <td></td> <td>A322W</td> <td>HF32W×2</td> <td>富士製 (標準配線型) WPSUS</td> </tr> </table>	A	A321	HF32W×1	富士製 (標準配線型)		A322	HF32W×2	富士製 (標準配線型)		A322W	HF32W×2	富士製 (標準配線型) WPSUS	 <p>FSS8MPA-321PH (調光器付ランプ付)</p> <table border="1"> <tr> <td>B</td> <td>B321W</td> <td>HF32W×1</td> <td>トラフ WP SUS</td> </tr> </table>	B	B321W	HF32W×1	トラフ WP SUS	 <p>FRS27-322PH</p> <table border="1"> <tr> <td>C</td> <td>C322</td> <td>HF32W×2</td> <td>埋込開放</td> </tr> </table>	C	C322	HF32W×2	埋込開放	 <p>FRFB-P323</p> <table border="1"> <tr> <td>D</td> <td>D323</td> <td>F32W×3</td> <td>埋込カバー付</td> </tr> </table>	D	D323	F32W×3	埋込カバー付	 <p>既定 BFB13119Z</p> <table border="1"> <tr> <td>E</td> <td>E151</td> <td>F15W×1</td> <td>ブラケット WP AL 高さからセンサー(S-14)付</td> </tr> </table>	E	E151	F15W×1	ブラケット WP AL 高さからセンサー(S-14)付
A	A181	HF16W×1	富士製 (標準配線型)																																						
	A182	HF16W×2	富士製 (標準配線型)																																						
A	A321	HF32W×1	富士製 (標準配線型)																																						
	A322	HF32W×2	富士製 (標準配線型)																																						
	A322W	HF32W×2	富士製 (標準配線型) WPSUS																																						
B	B321W	HF32W×1	トラフ WP SUS																																						
C	C322	HF32W×2	埋込開放																																						
D	D323	F32W×3	埋込カバー付																																						
E	E151	F15W×1	ブラケット WP AL 高さからセンサー(S-14)付																																						
 <p>LRSI-1300LM LRSI-1800LM</p> <table border="1"> <tr> <td>F</td> <td>F241</td> <td>LED ダウンライト (1300LM)</td> </tr> <tr> <td></td> <td>F321</td> <td>LED ダウンライト (1800LM)</td> </tr> </table>	F	F241	LED ダウンライト (1300LM)		F321	LED ダウンライト (1800LM)	 <p>既定 FHD-21015Y-PD9</p> <table border="1"> <tr> <td>G</td> <td>G241</td> <td>F24W-1</td> <td>ダウンライト 人感センサー付</td> </tr> </table>	G	G241	F24W-1	ダウンライト 人感センサー付	 <p>既定 FVH54588EN</p> <table border="1"> <tr> <td>H</td> <td>H761</td> <td>F76W×1</td> <td>和風シーリング</td> </tr> </table>	H	H761	F76W×1	和風シーリング	 <p>※Pana NDNN77270LZ9</p> <table border="1"> <tr> <td>I</td> <td>I55</td> <td>LED ダウンライト (5120LM)</td> </tr> </table>	I	I55	LED ダウンライト (5120LM)	 <p>Pana NNFK90523</p> <table border="1"> <tr> <td>J</td> <td>J47</td> <td>LED4.7W 6200LM 5000K</td> </tr> <tr> <td></td> <td>J23.5</td> <td>LED23.5W 2500LM 5000K</td> </tr> </table>	J	J47	LED4.7W 6200LM 5000K		J23.5	LED23.5W 2500LM 5000K	 <p>照明電気 ENGL22203DN</p> <table border="1"> <tr> <td>K</td> <td>K215</td> <td>LED21.5W-1 直付型</td> </tr> </table>	K	K215	LED21.5W-1 直付型										
F	F241	LED ダウンライト (1300LM)																																							
	F321	LED ダウンライト (1800LM)																																							
G	G241	F24W-1	ダウンライト 人感センサー付																																						
H	H761	F76W×1	和風シーリング																																						
I	I55	LED ダウンライト (5120LM)																																							
J	J47	LED4.7W 6200LM 5000K																																							
	J23.5	LED23.5W 2500LM 5000K																																							
K	K215	LED21.5W-1 直付型																																							
 <p>既定 BFB23801Z 既定 FHT-41822KPM9</p> <table border="1"> <tr> <td>L</td> <td>L201</td> <td>ネオボール20形 25W形・2灯 ミラーライト</td> </tr> <tr> <td></td> <td>L321</td> <td>HF32W×1</td> </tr> </table>	L	L201	ネオボール20形 25W形・2灯 ミラーライト		L321	HF32W×1	 <p>既定 LEDD-60031N-LD9 既定 LEDD-95031N-LD9</p> <table border="1"> <tr> <td>M</td> <td>M87</td> <td>LED 6.7W×1</td> <td>ダウンライト</td> </tr> <tr> <td></td> <td>M118</td> <td>LED11.8W×1</td> <td>ダウンライト 器具プレート 傾斜付付</td> </tr> </table>	M	M87	LED 6.7W×1	ダウンライト		M118	LED11.8W×1	ダウンライト 器具プレート 傾斜付付	<p>外灯図面参照(E7-22)</p> <table border="1"> <tr> <td>N</td> <td>N35.4</td> <td>LED 35.4W</td> <td>ボール灯</td> </tr> </table>	N	N35.4	LED 35.4W	ボール灯	 <p>(※)Pana FW01985</p> <table border="1"> <tr> <td>O</td> <td>O061</td> <td>燈籠灯6形ハイブリッド 防風型</td> </tr> </table>	O	O061	燈籠灯6形ハイブリッド 防風型																	
L	L201	ネオボール20形 25W形・2灯 ミラーライト																																							
	L321	HF32W×1																																							
M	M87	LED 6.7W×1	ダウンライト																																						
	M118	LED11.8W×1	ダウンライト 器具プレート 傾斜付付																																						
N	N35.4	LED 35.4W	ボール灯																																						
O	O061	燈籠灯6形ハイブリッド 防風型																																							

大山町拠点保育園照明LED化  
改修工事設計業務

CHECK	DRAW	SCALE	TITLE	名和地区拠点保育園建設工事	TOTAL
		N:5	NAME	照明器具立面	11-22

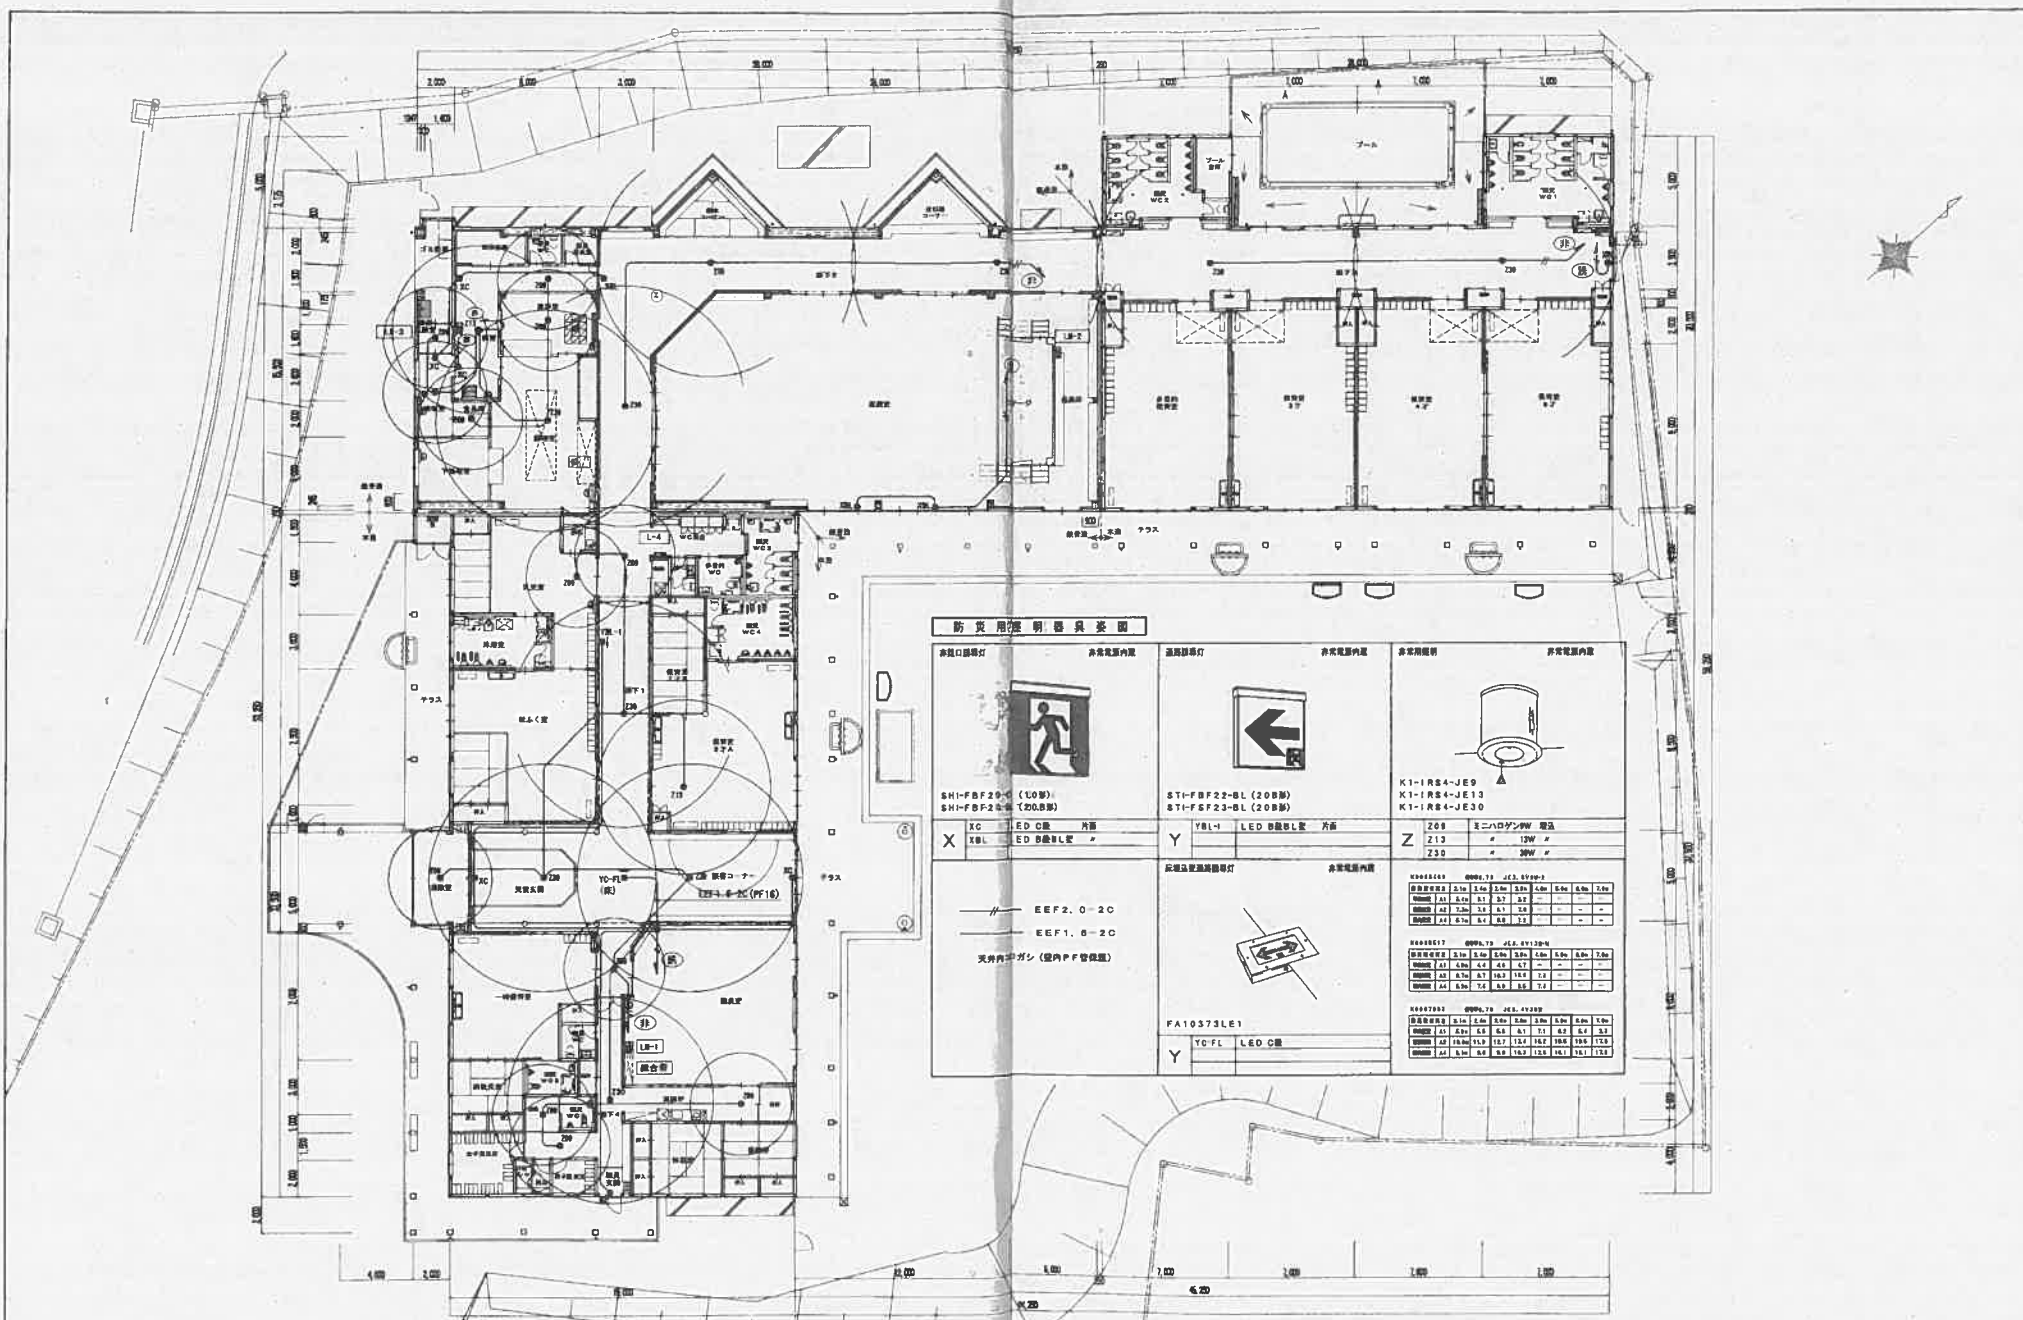



---	--	---	--

EEF2.0-20  
 EEF1.5-20  
 天井内ガス (室内PP管保護)

大山市拠点保育園照明LED化  
改修工事設計業務

CHECK	DRAW	SCALE	TITLE	名和地区拠点保育園建設工事	TOTAL
		1:200	NAME	非常用照明・誘導灯設備 平面図	** E 1.3-22

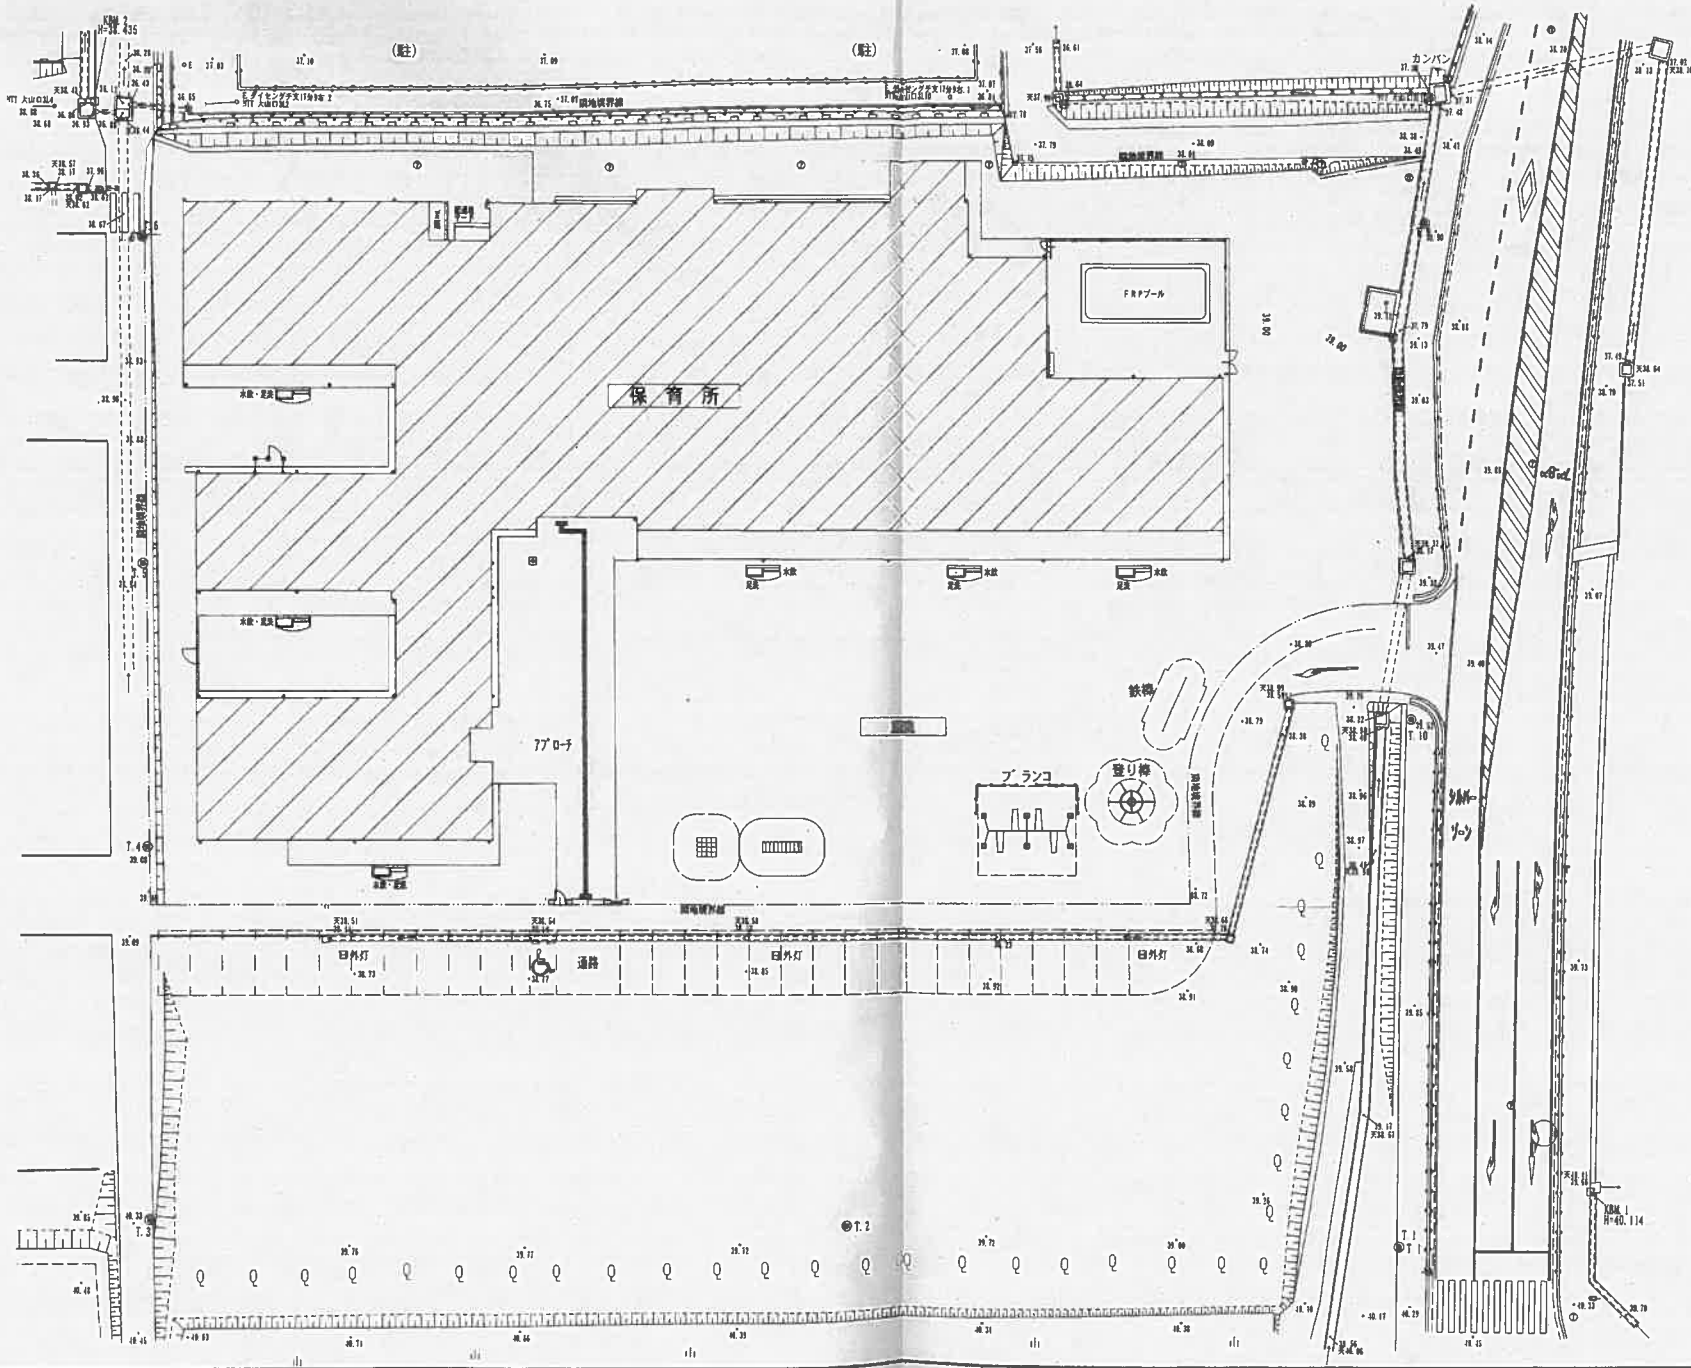

S=1:200

大山地区拠点保育所新築工事


見取り図・配線図

CHECKED BY	

大山町拠点保育園照明LED化改修工事設計業務

設計FL=38.90  
設計GL=38.70


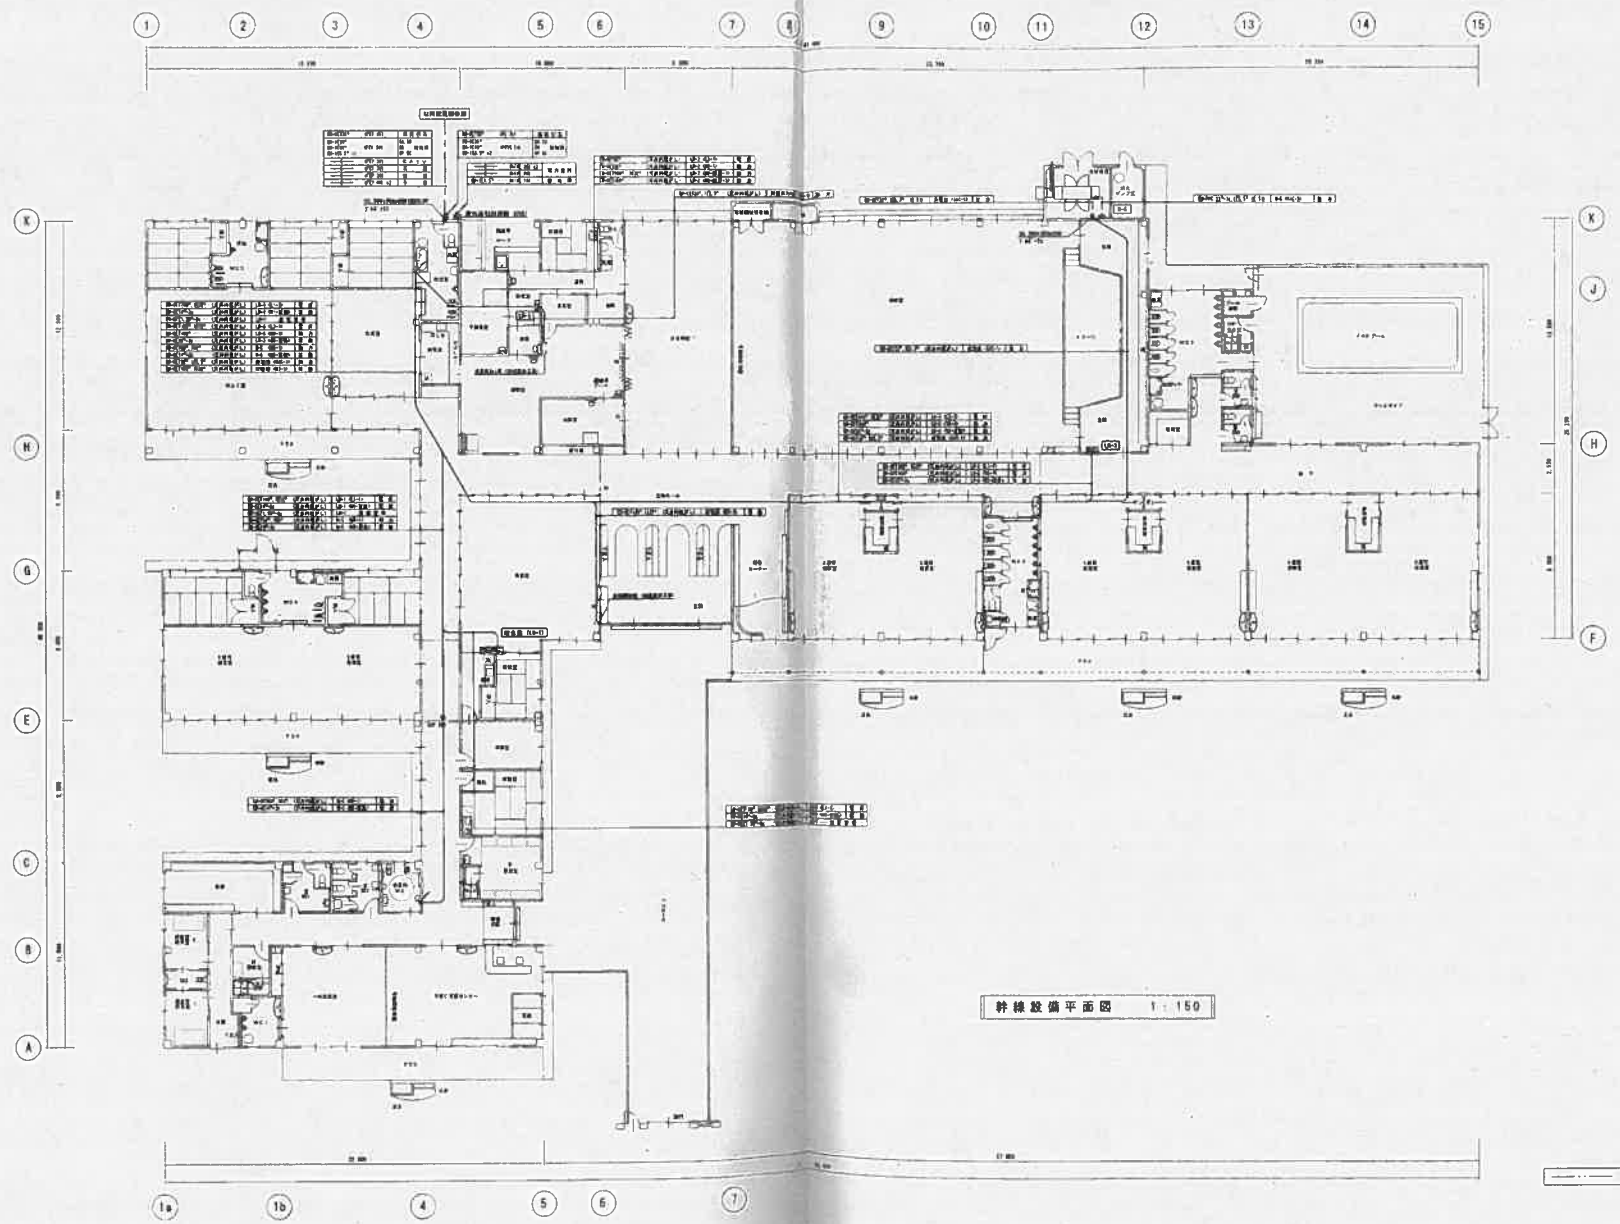


幹線設備平面図 1:150


大山町拠点保育園照明LED化改修工事設計業務

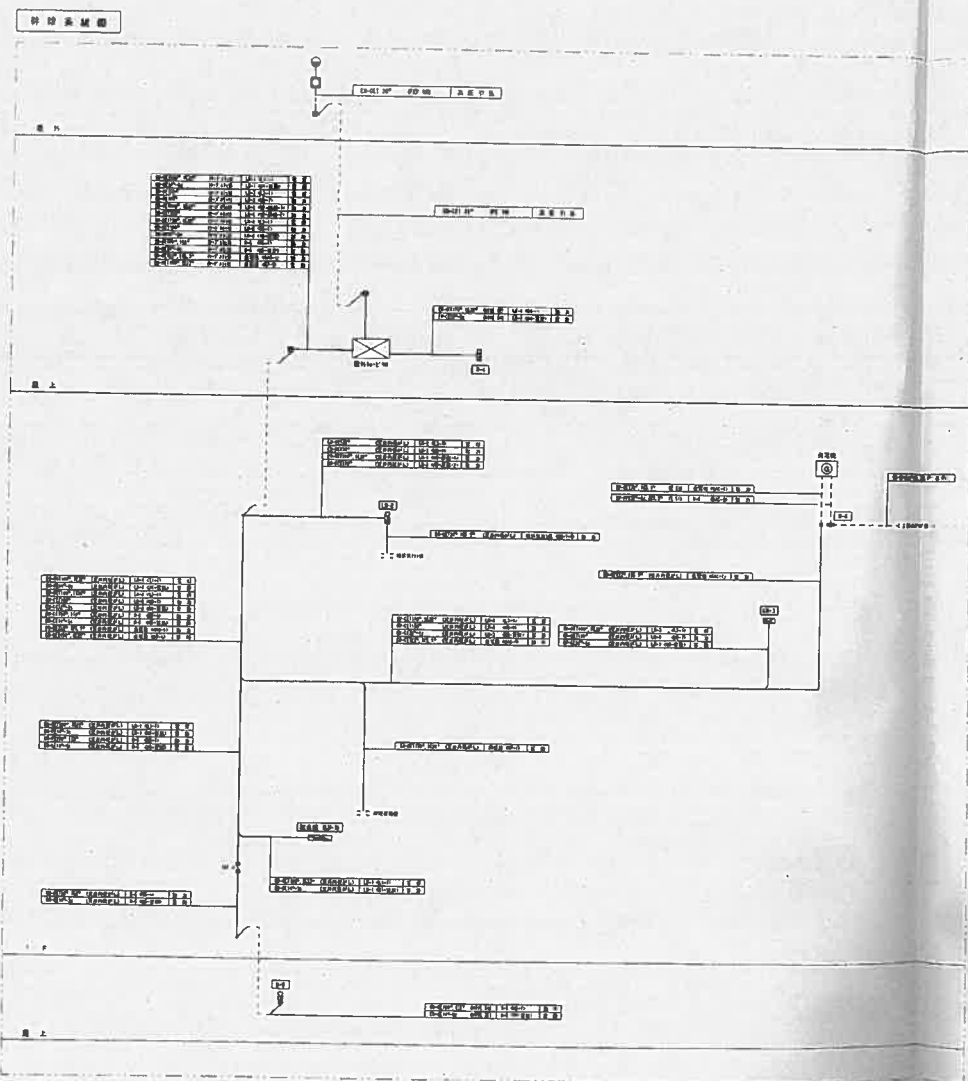





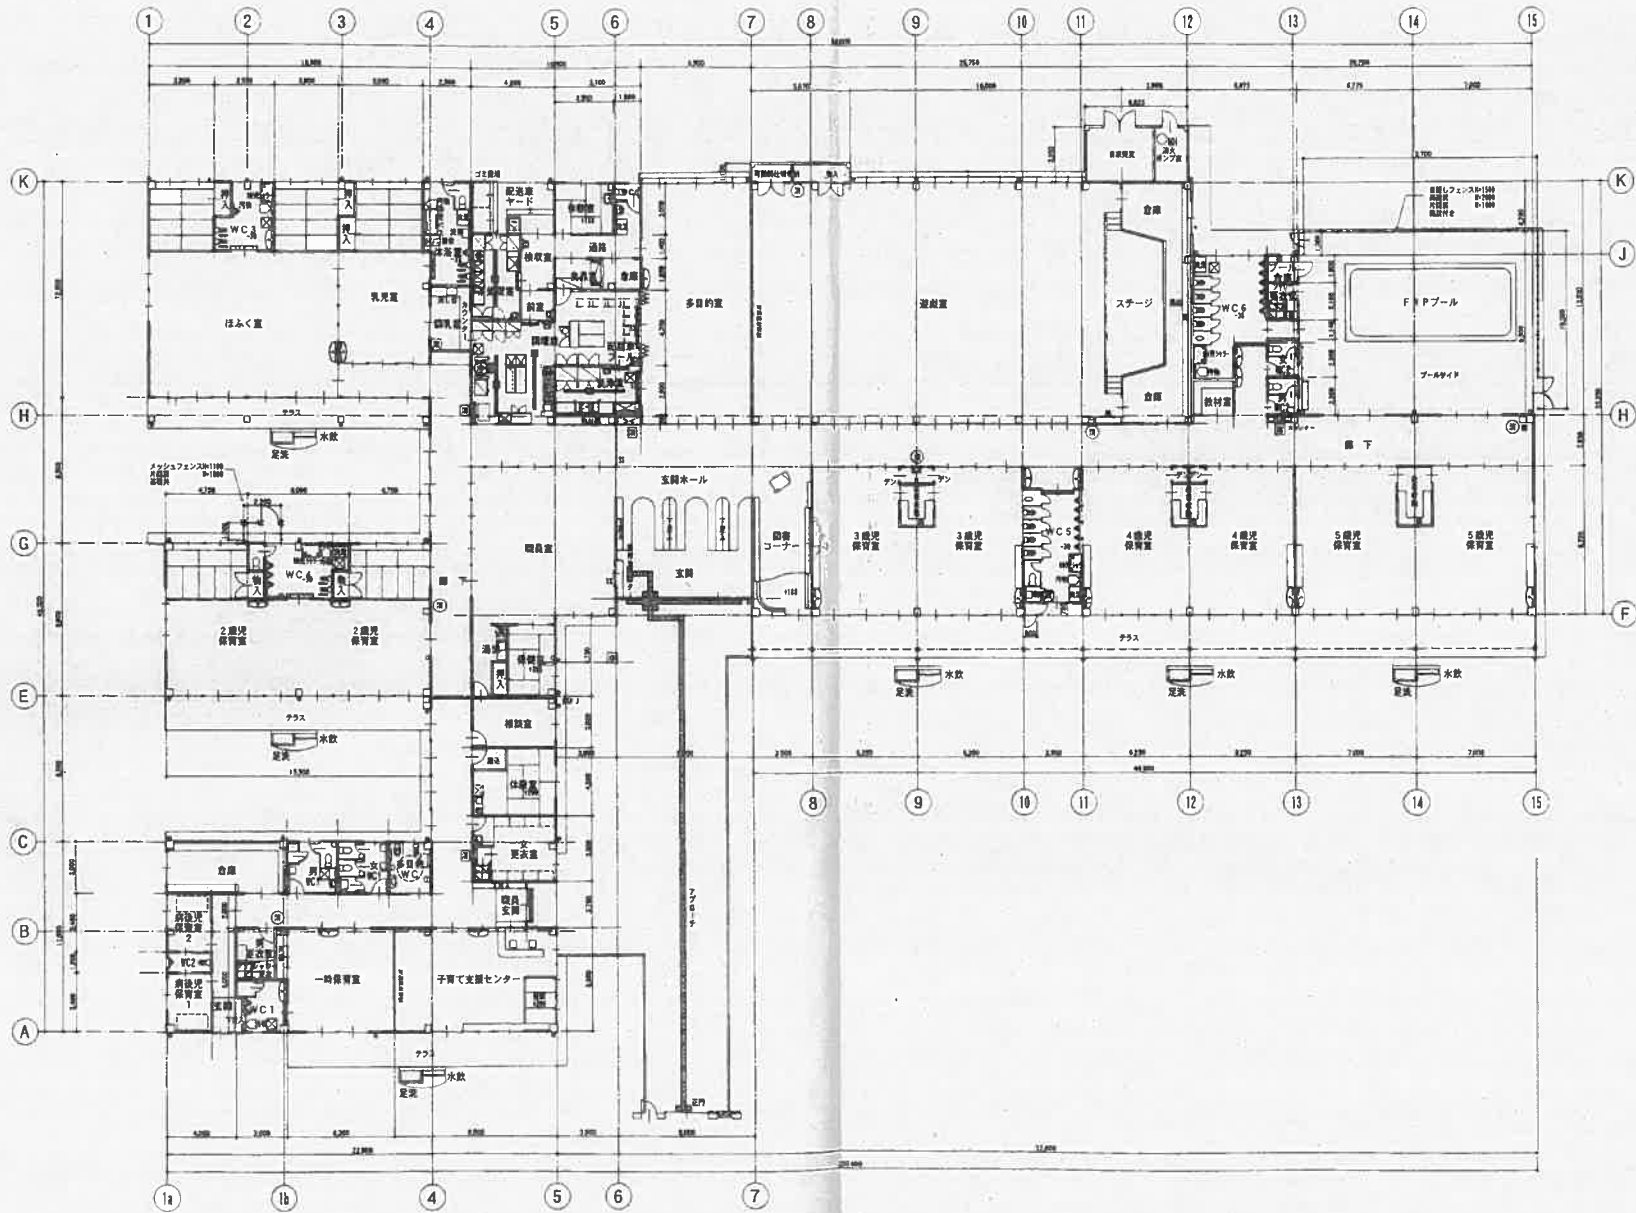

☒ 完成図  
 ・ 大工 35-VF1000

大山地区拠点保育所新築工事

平面図

CHECKED BY

大山町拠点保育園照明LED化改修工事設計業務




